


春日部市藤塚第三土地区画整理事業 換地 図

縮尺1:1,000

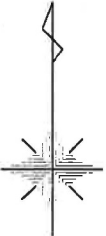


春日部市
藤 塚

字三本木


字荻原

字五屋

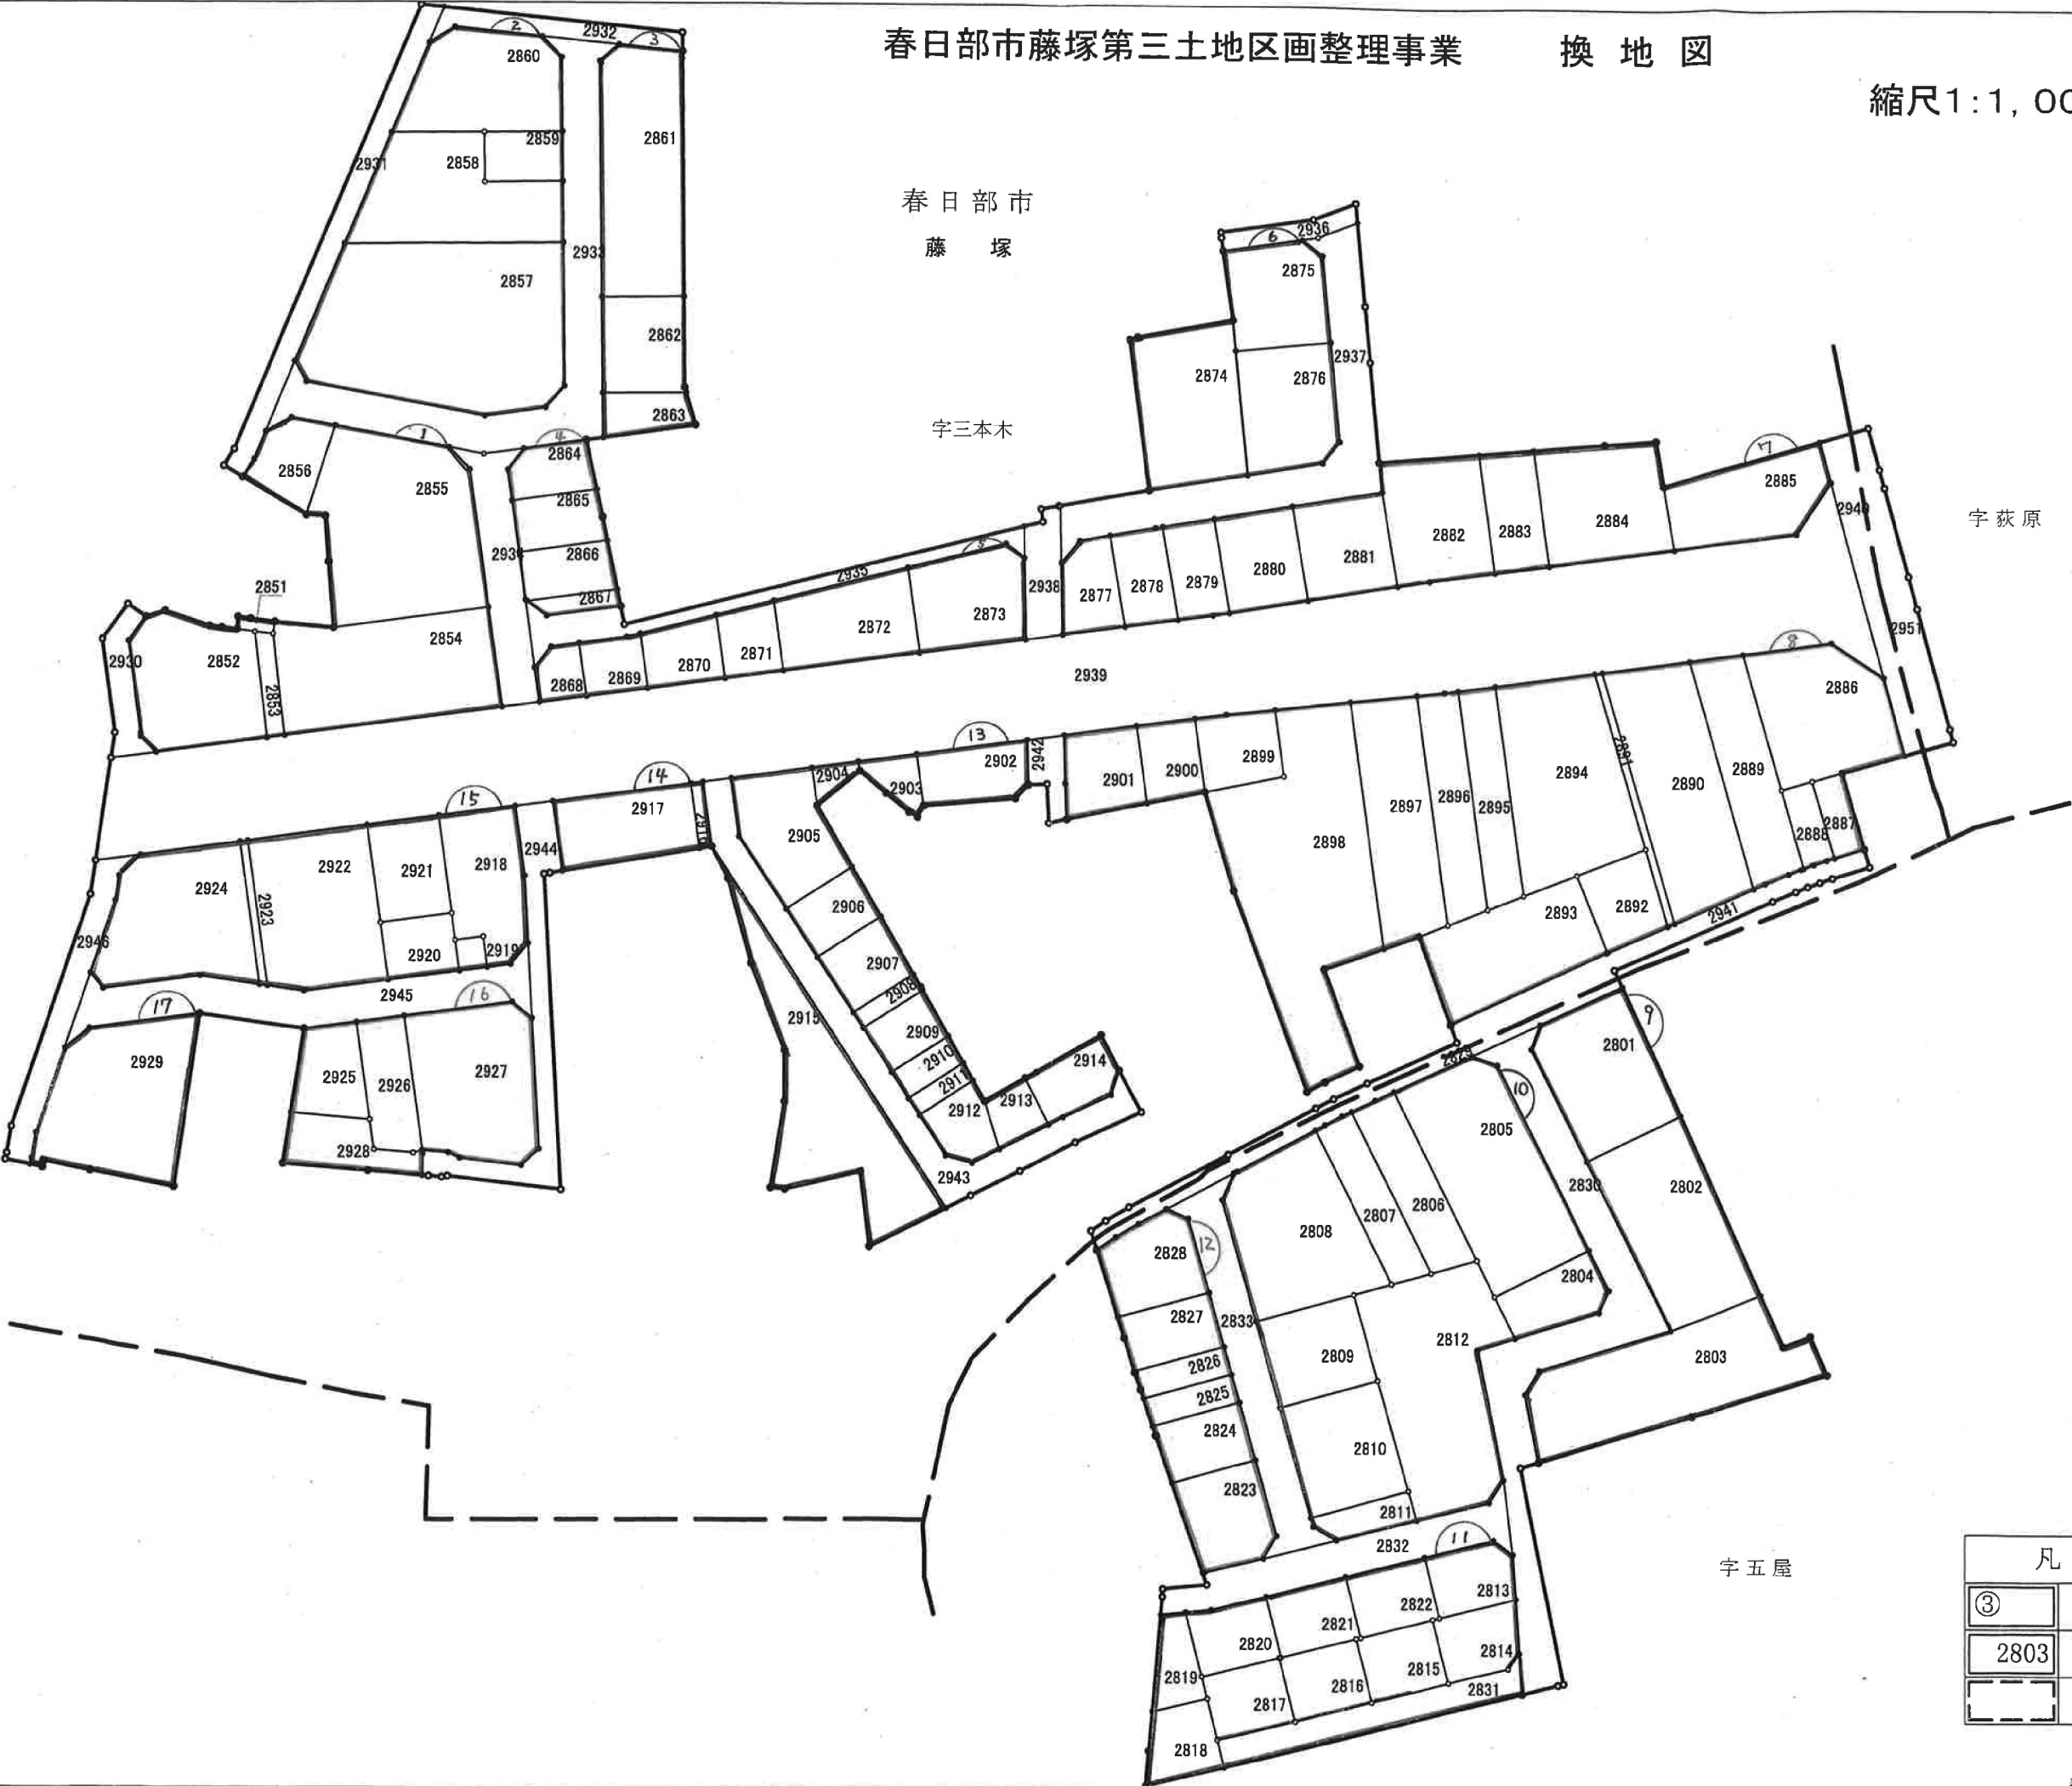



凡 例	
③	画地番号
2803	地 番
—	字 界


1 街区

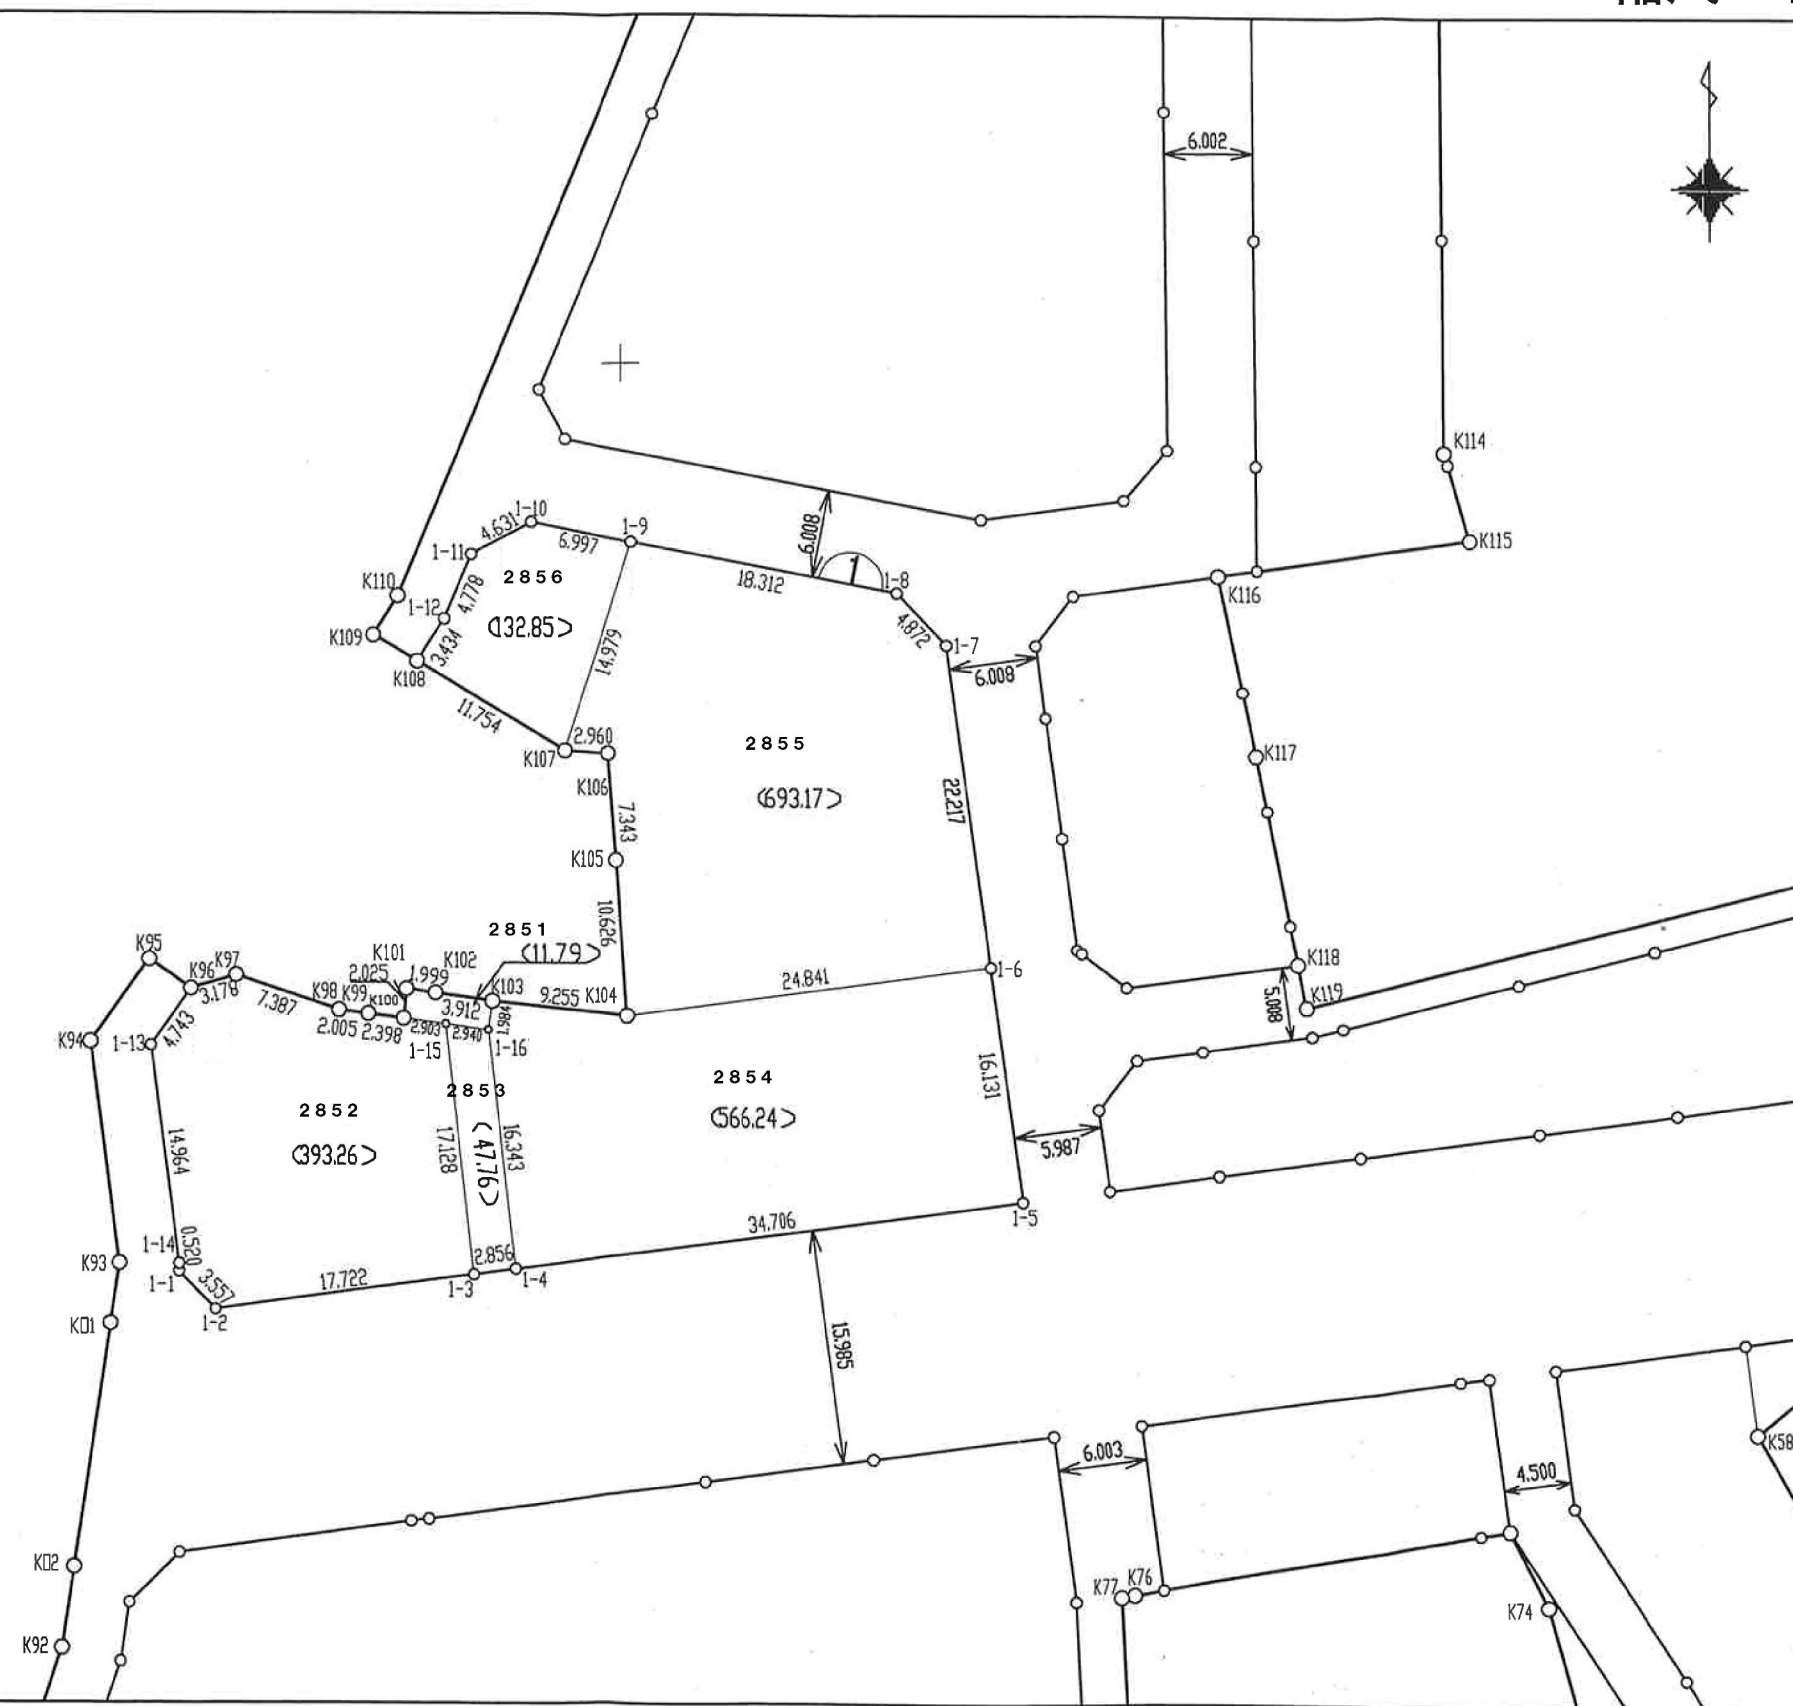


2 街区

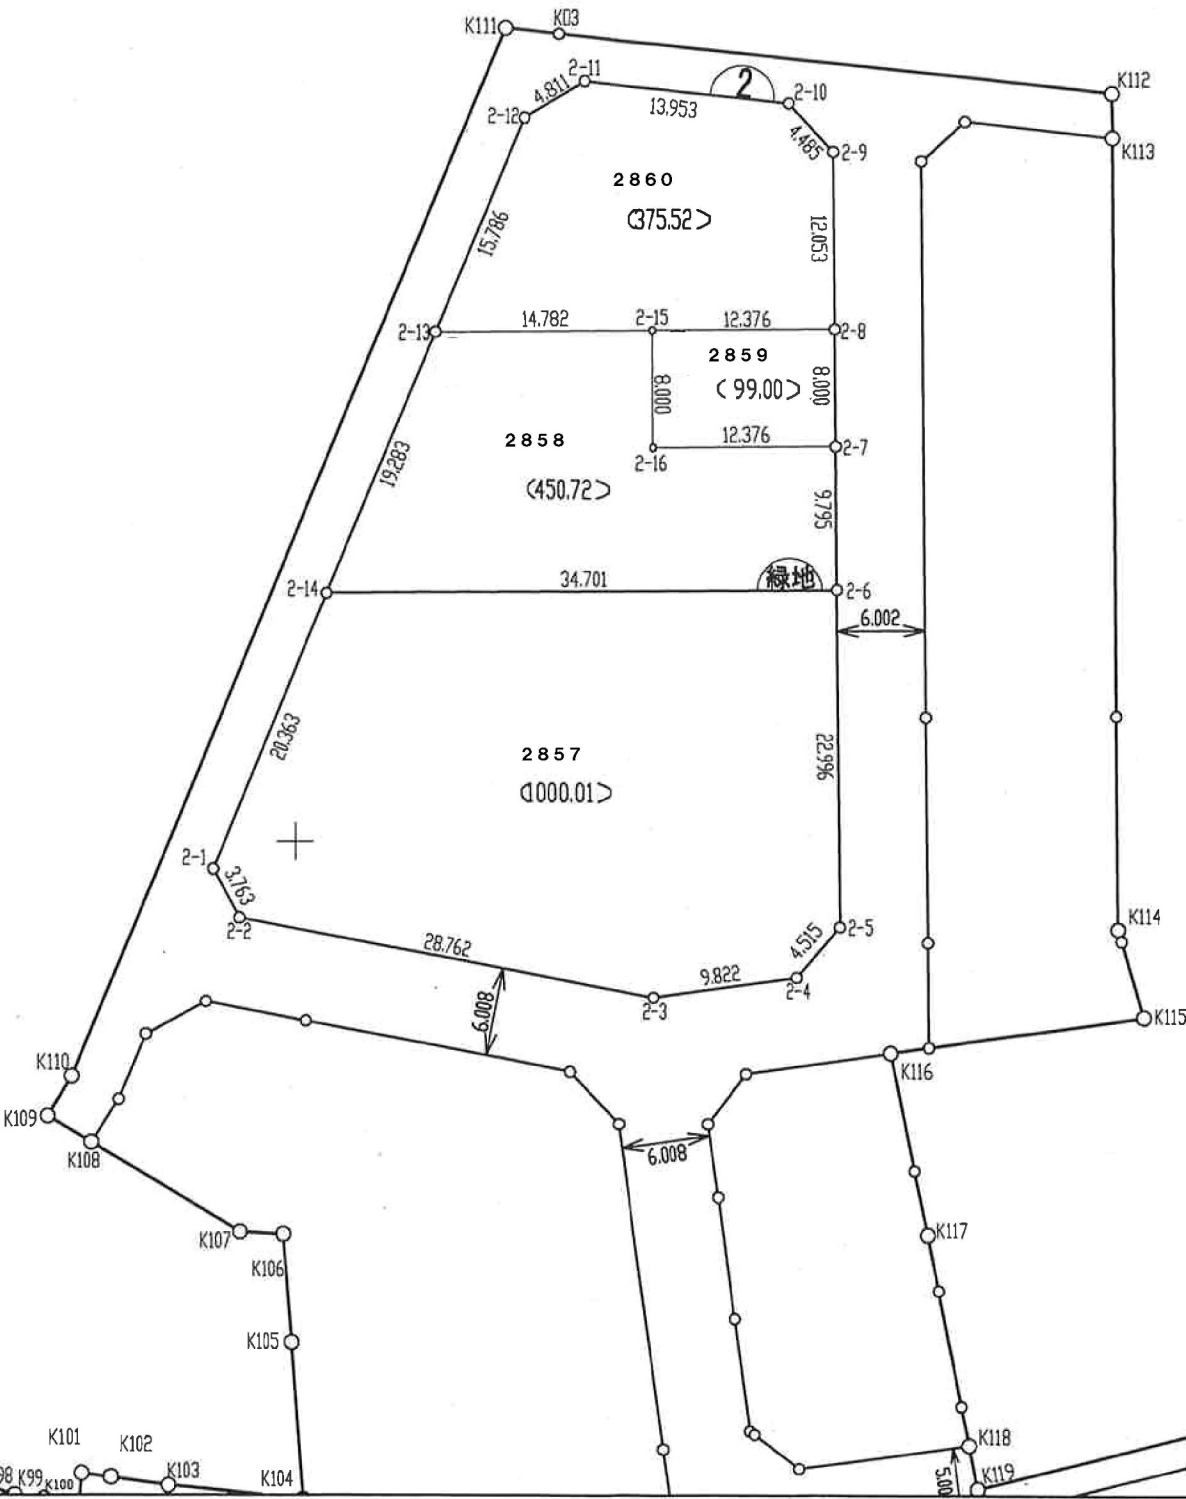


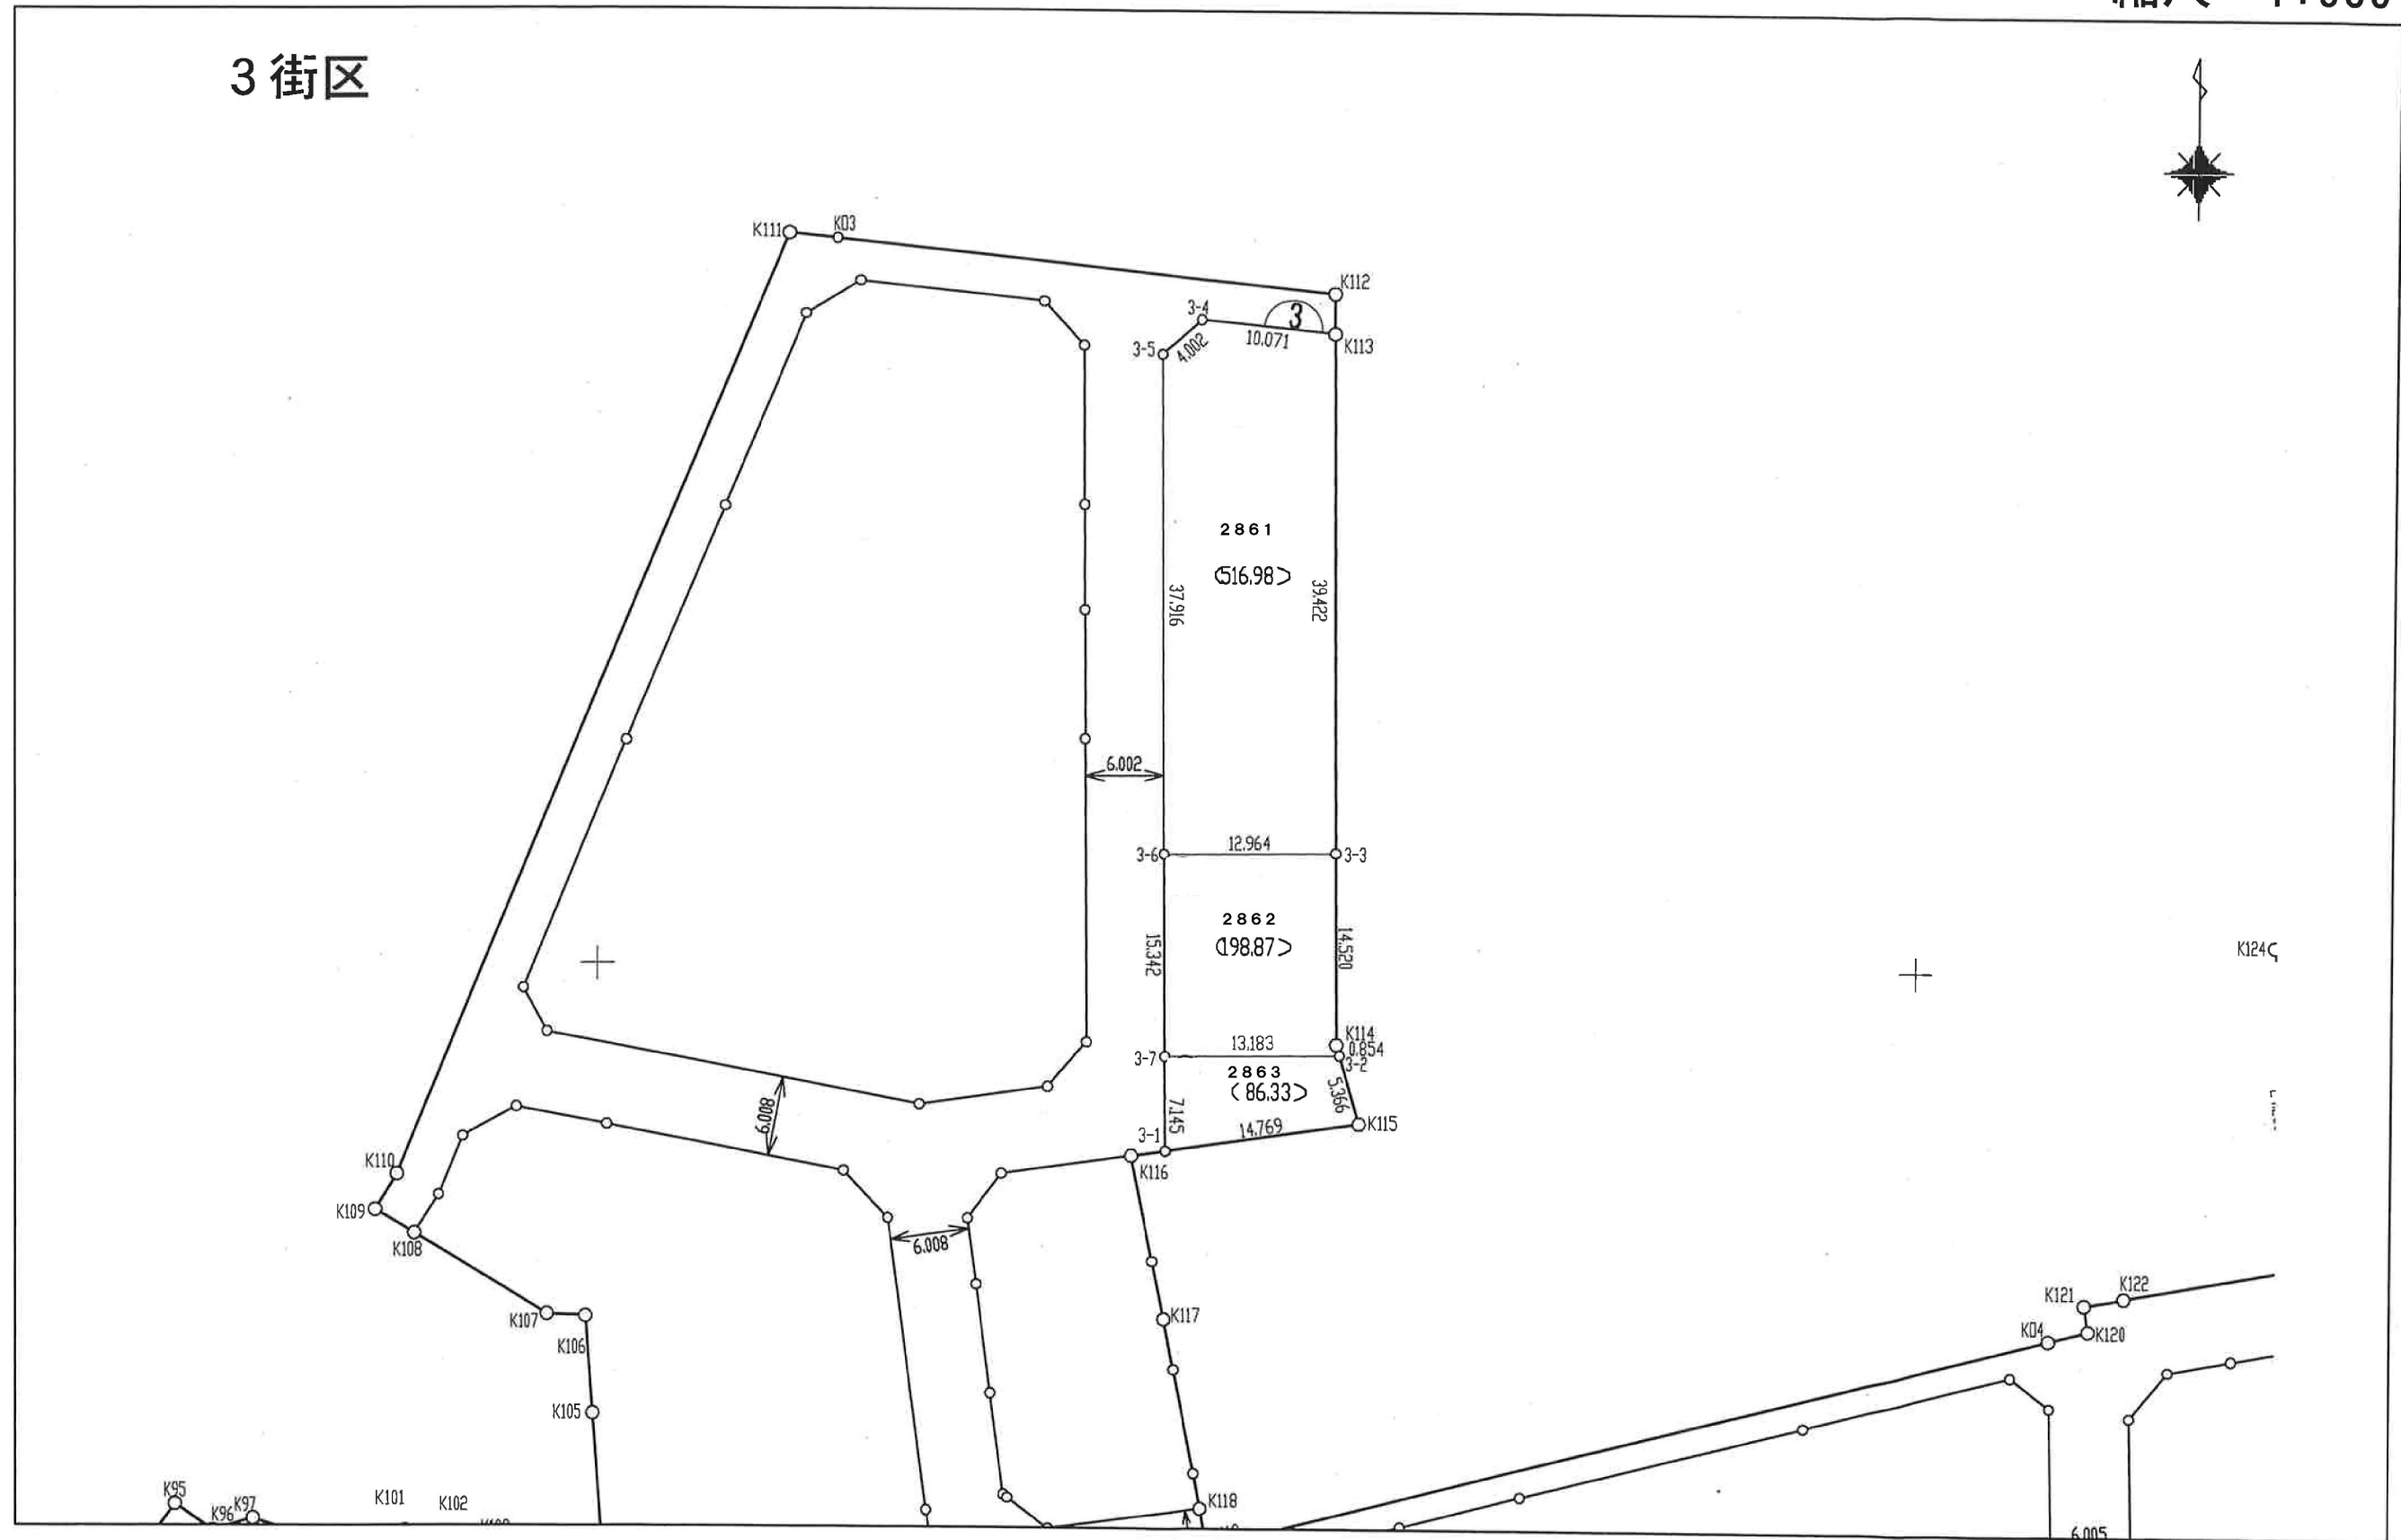

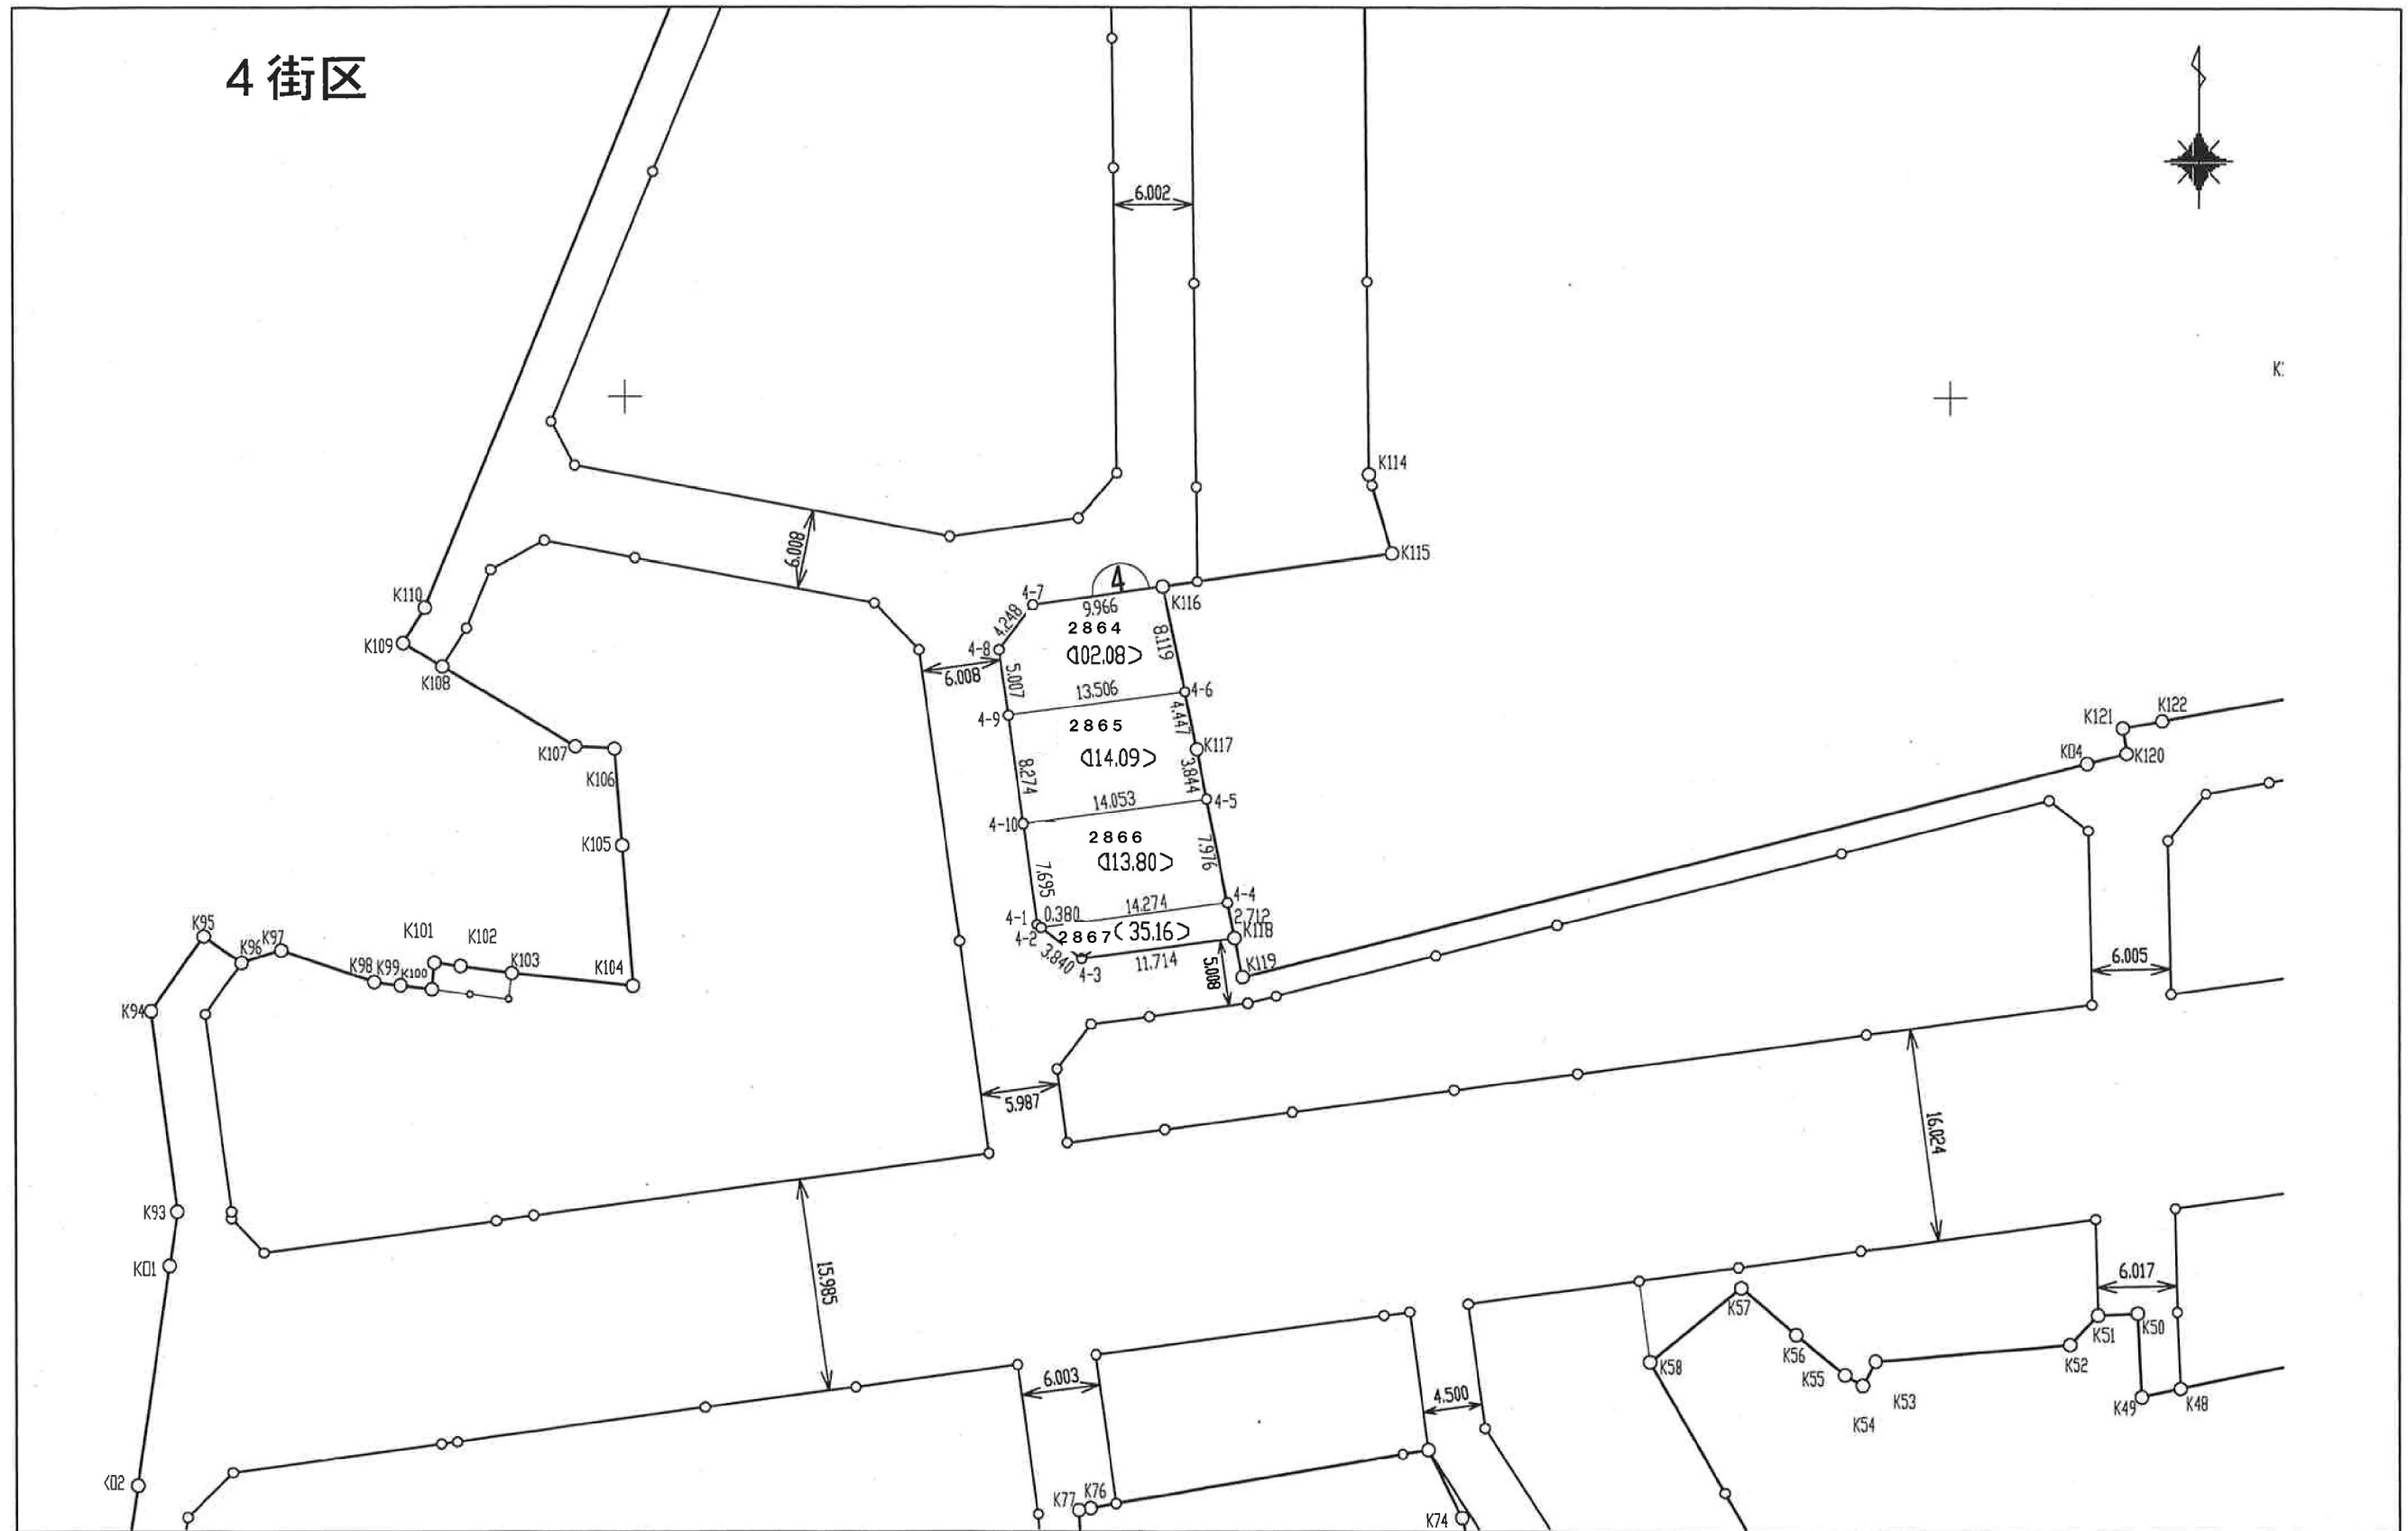


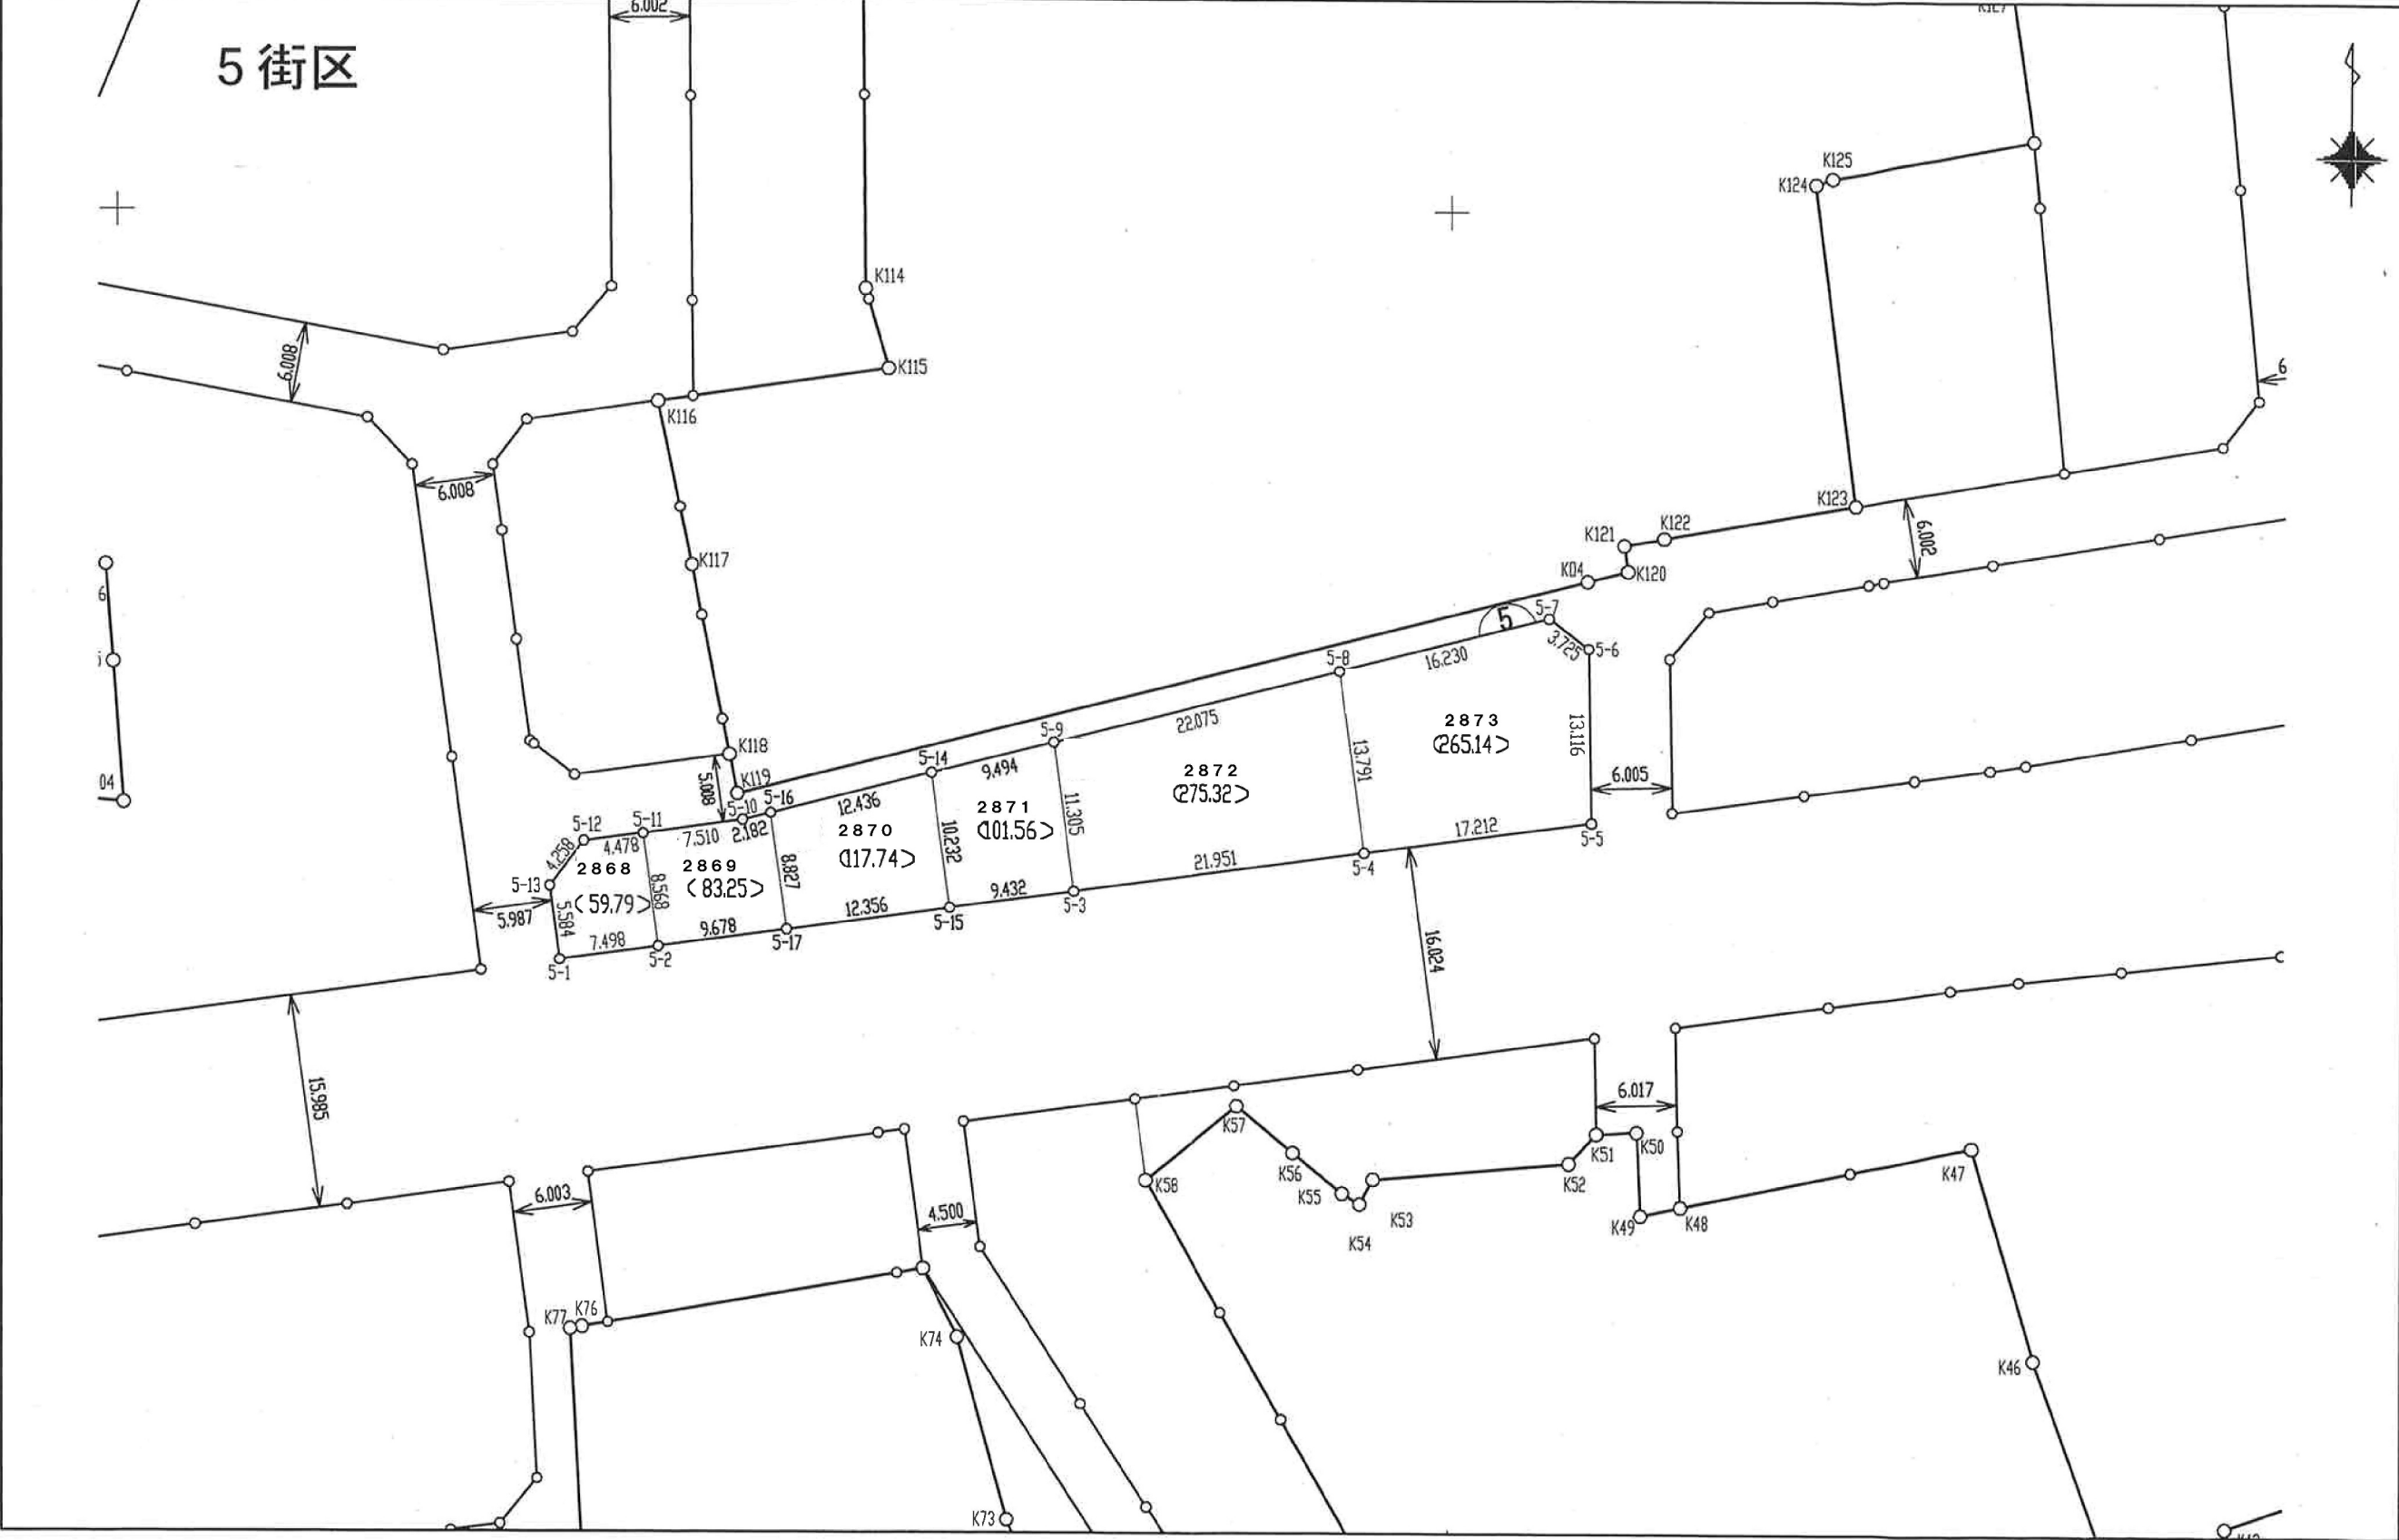


6 街区

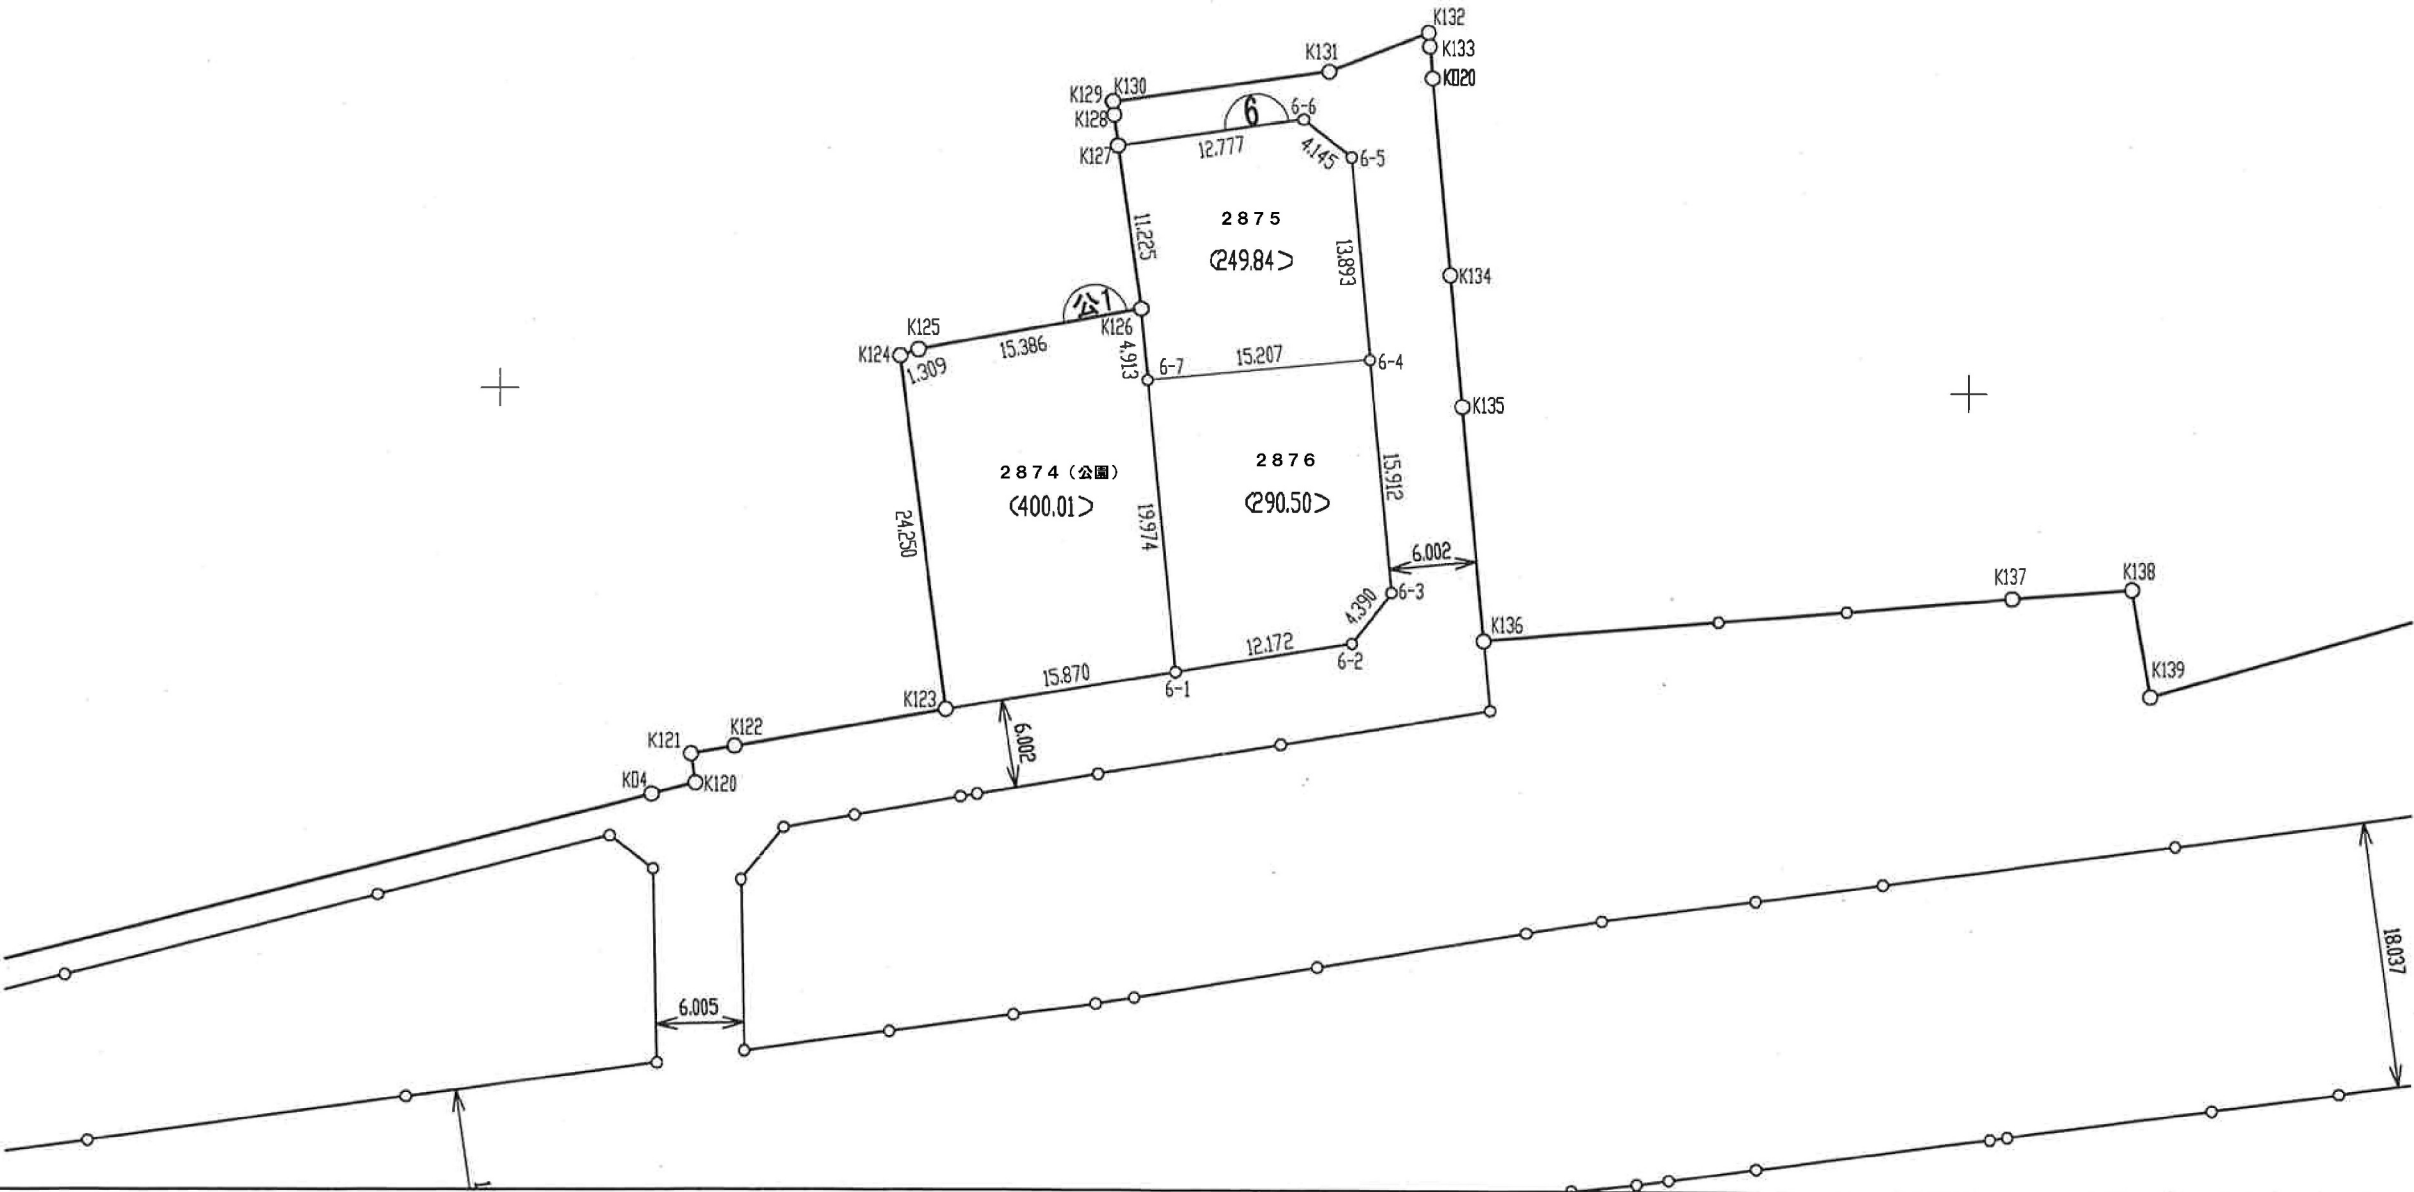



7 街区

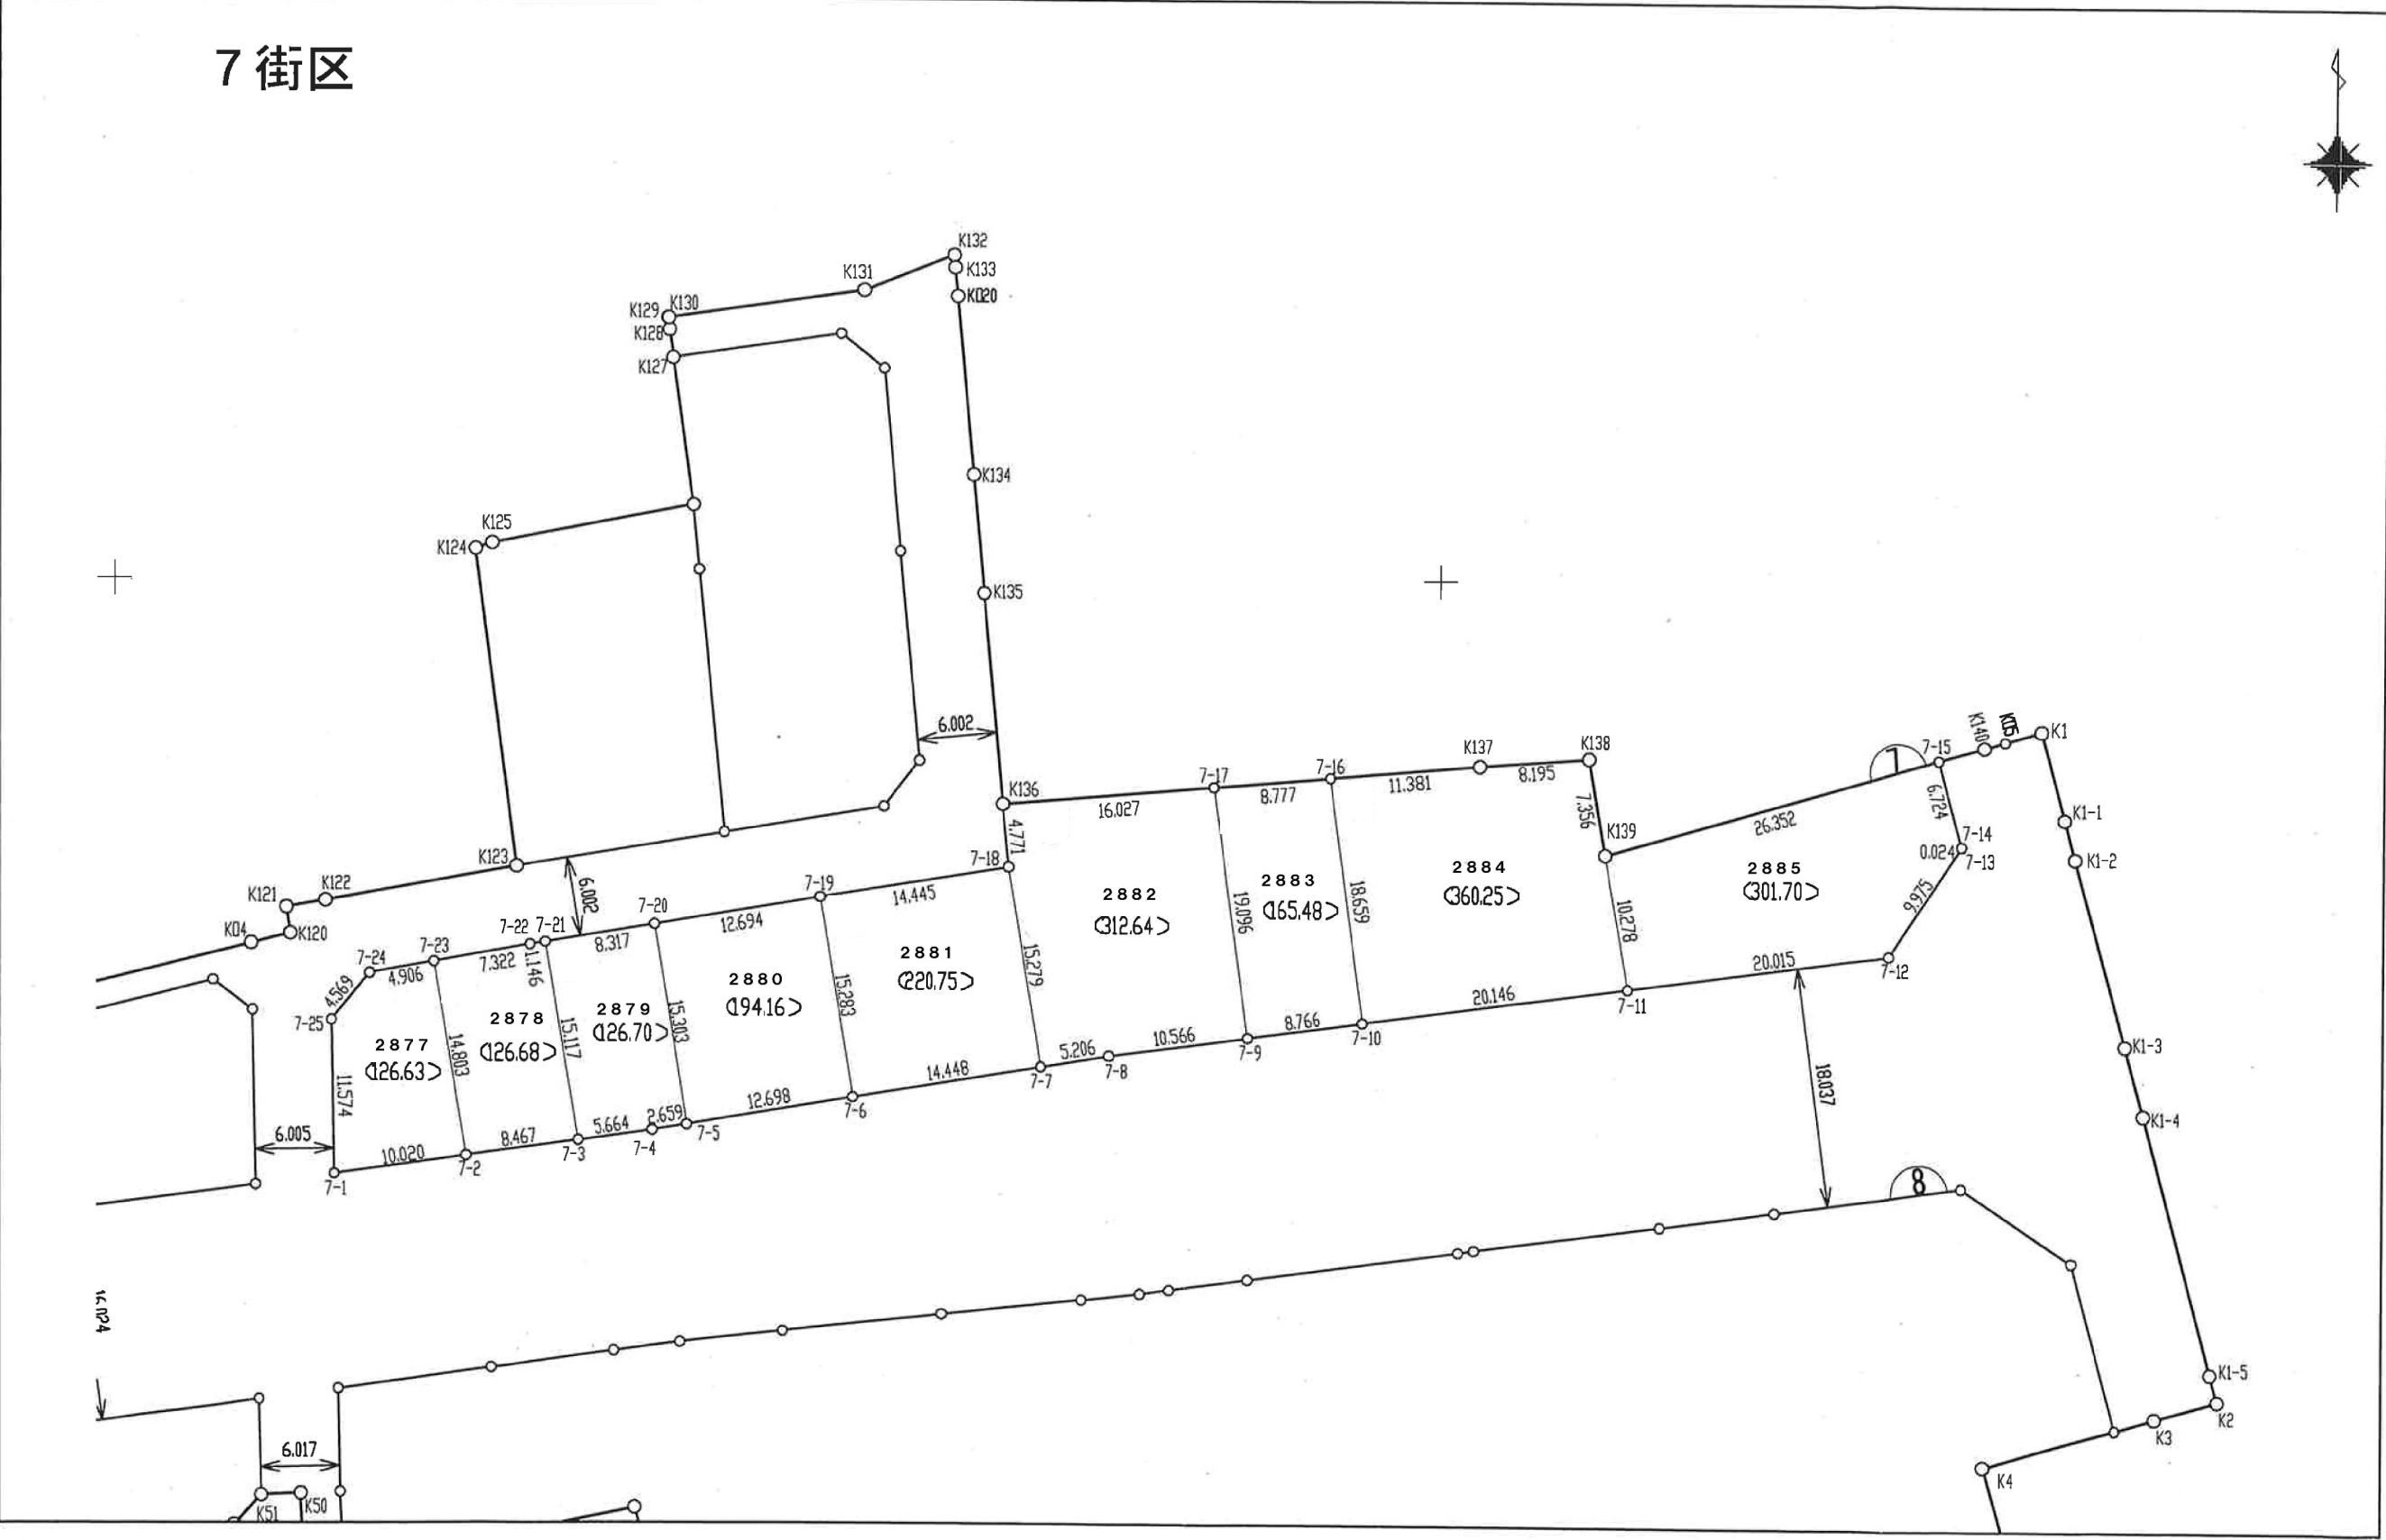

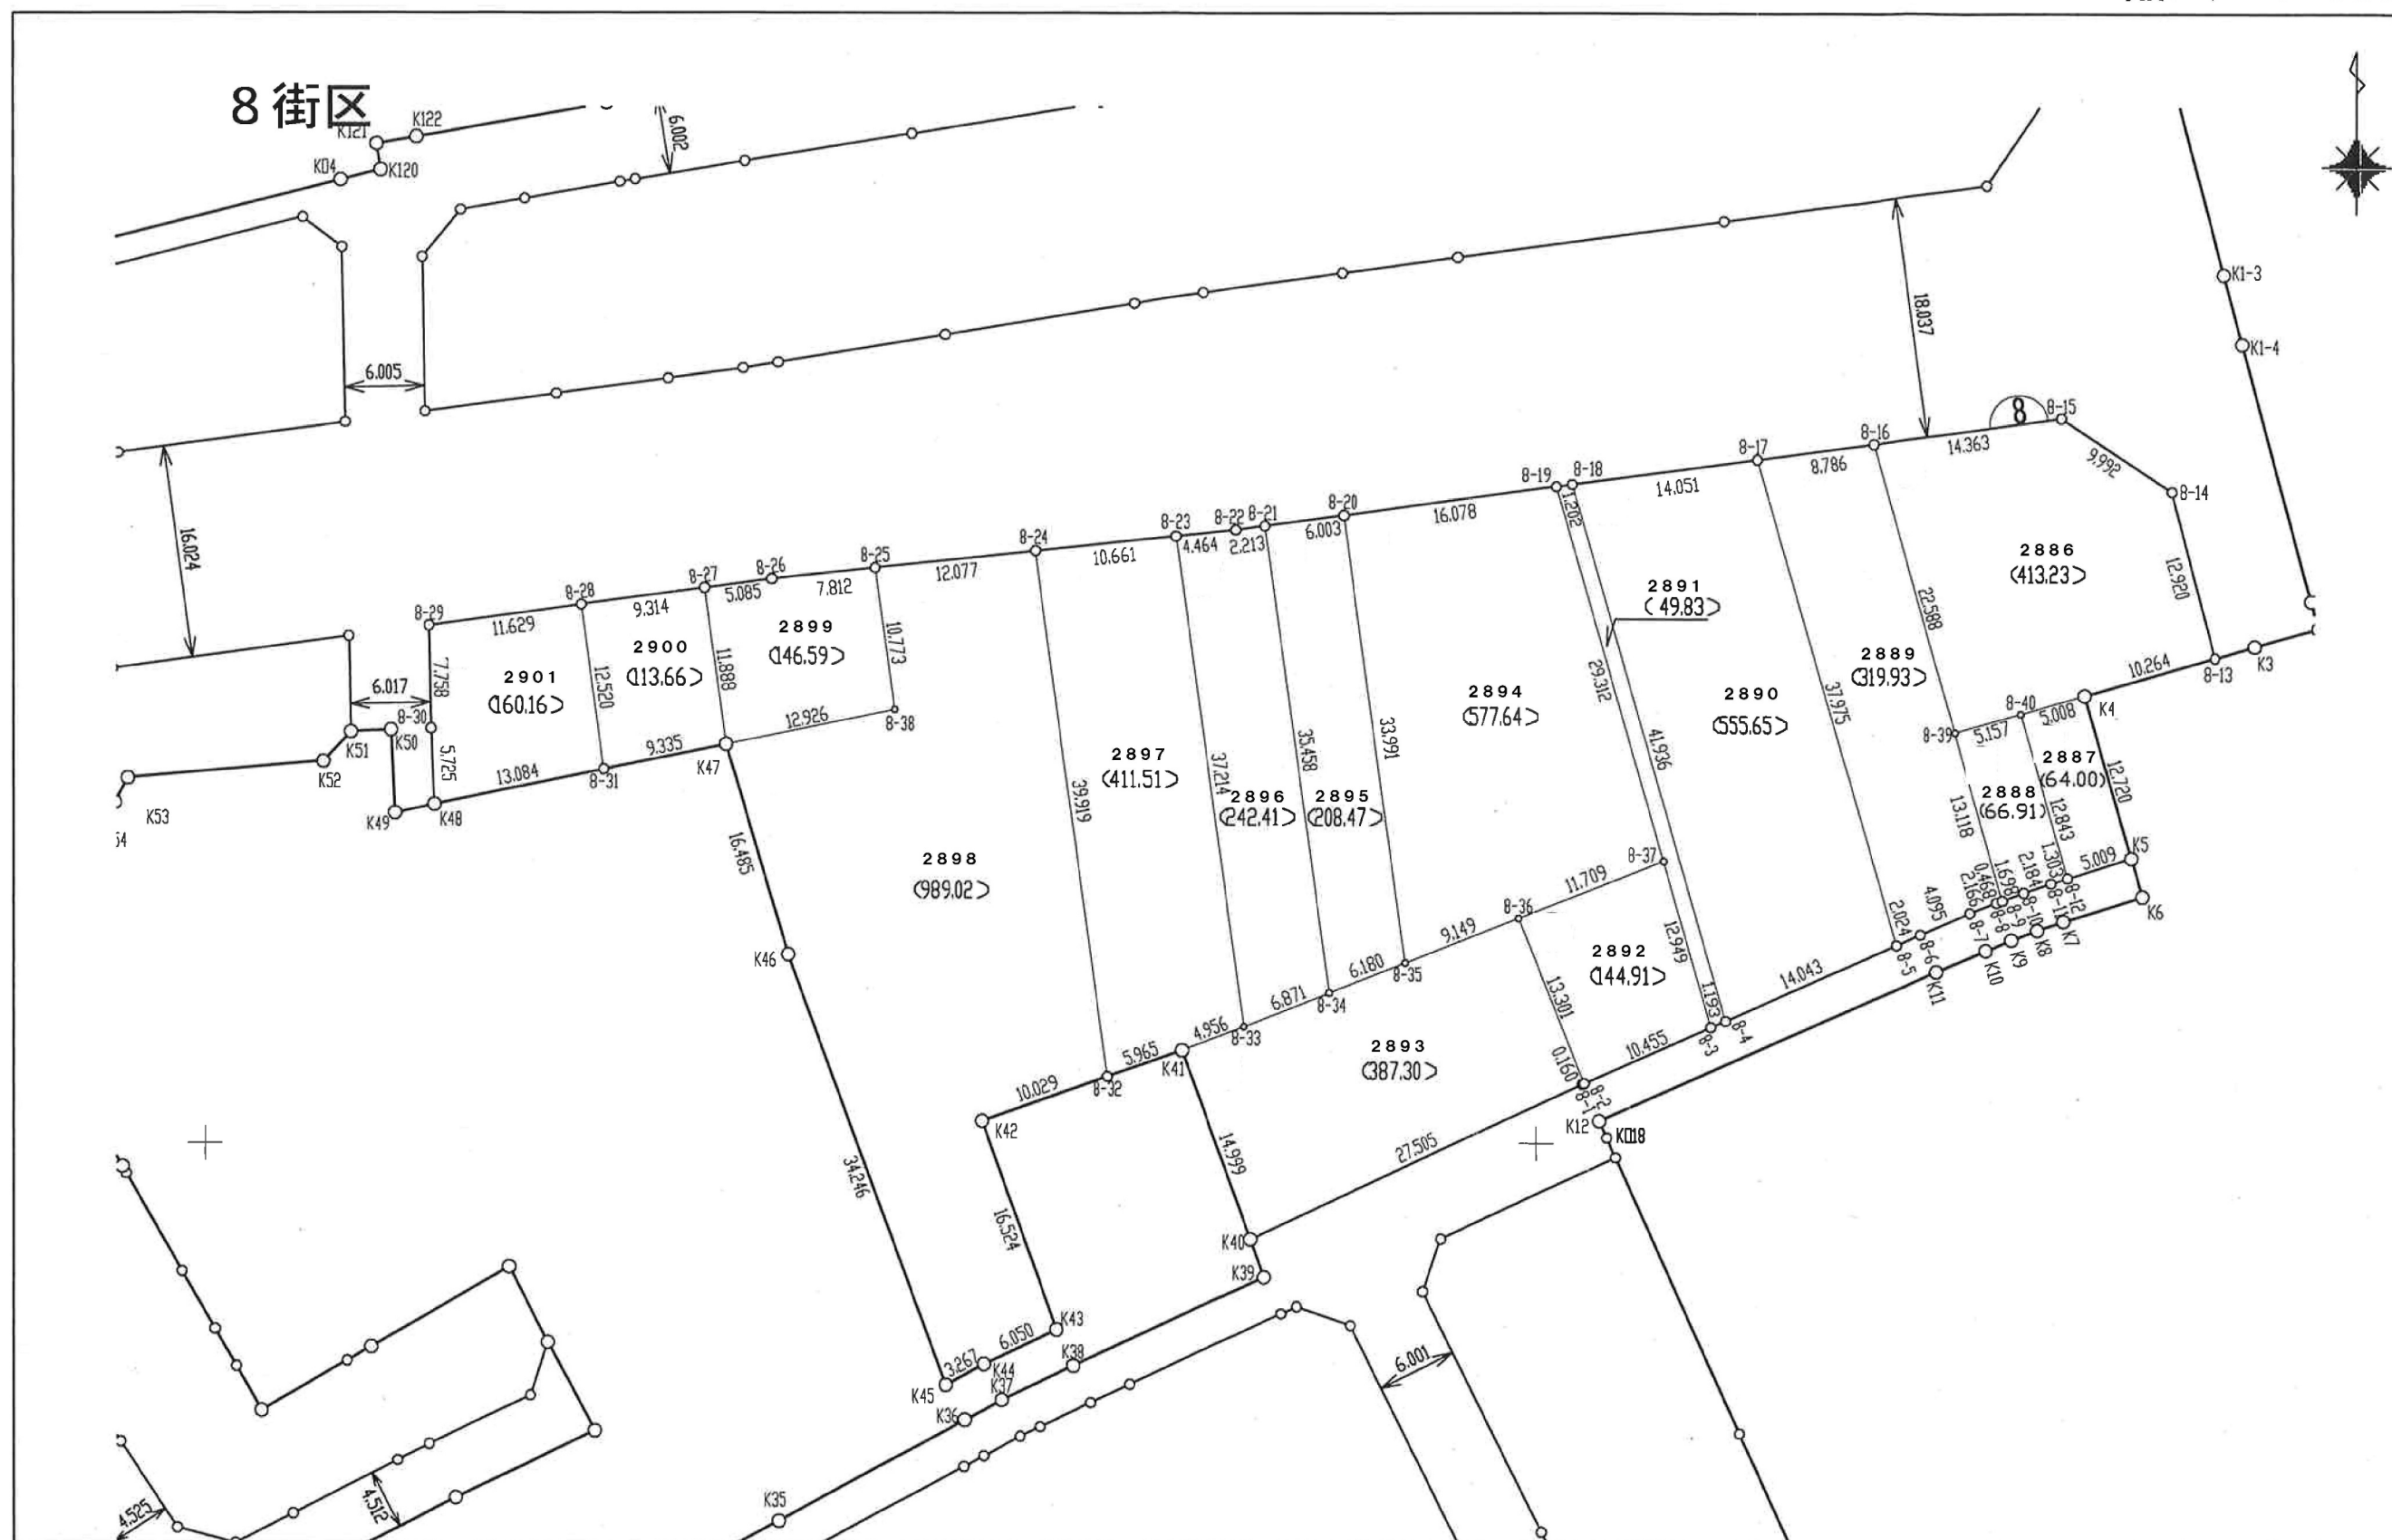


13 街区

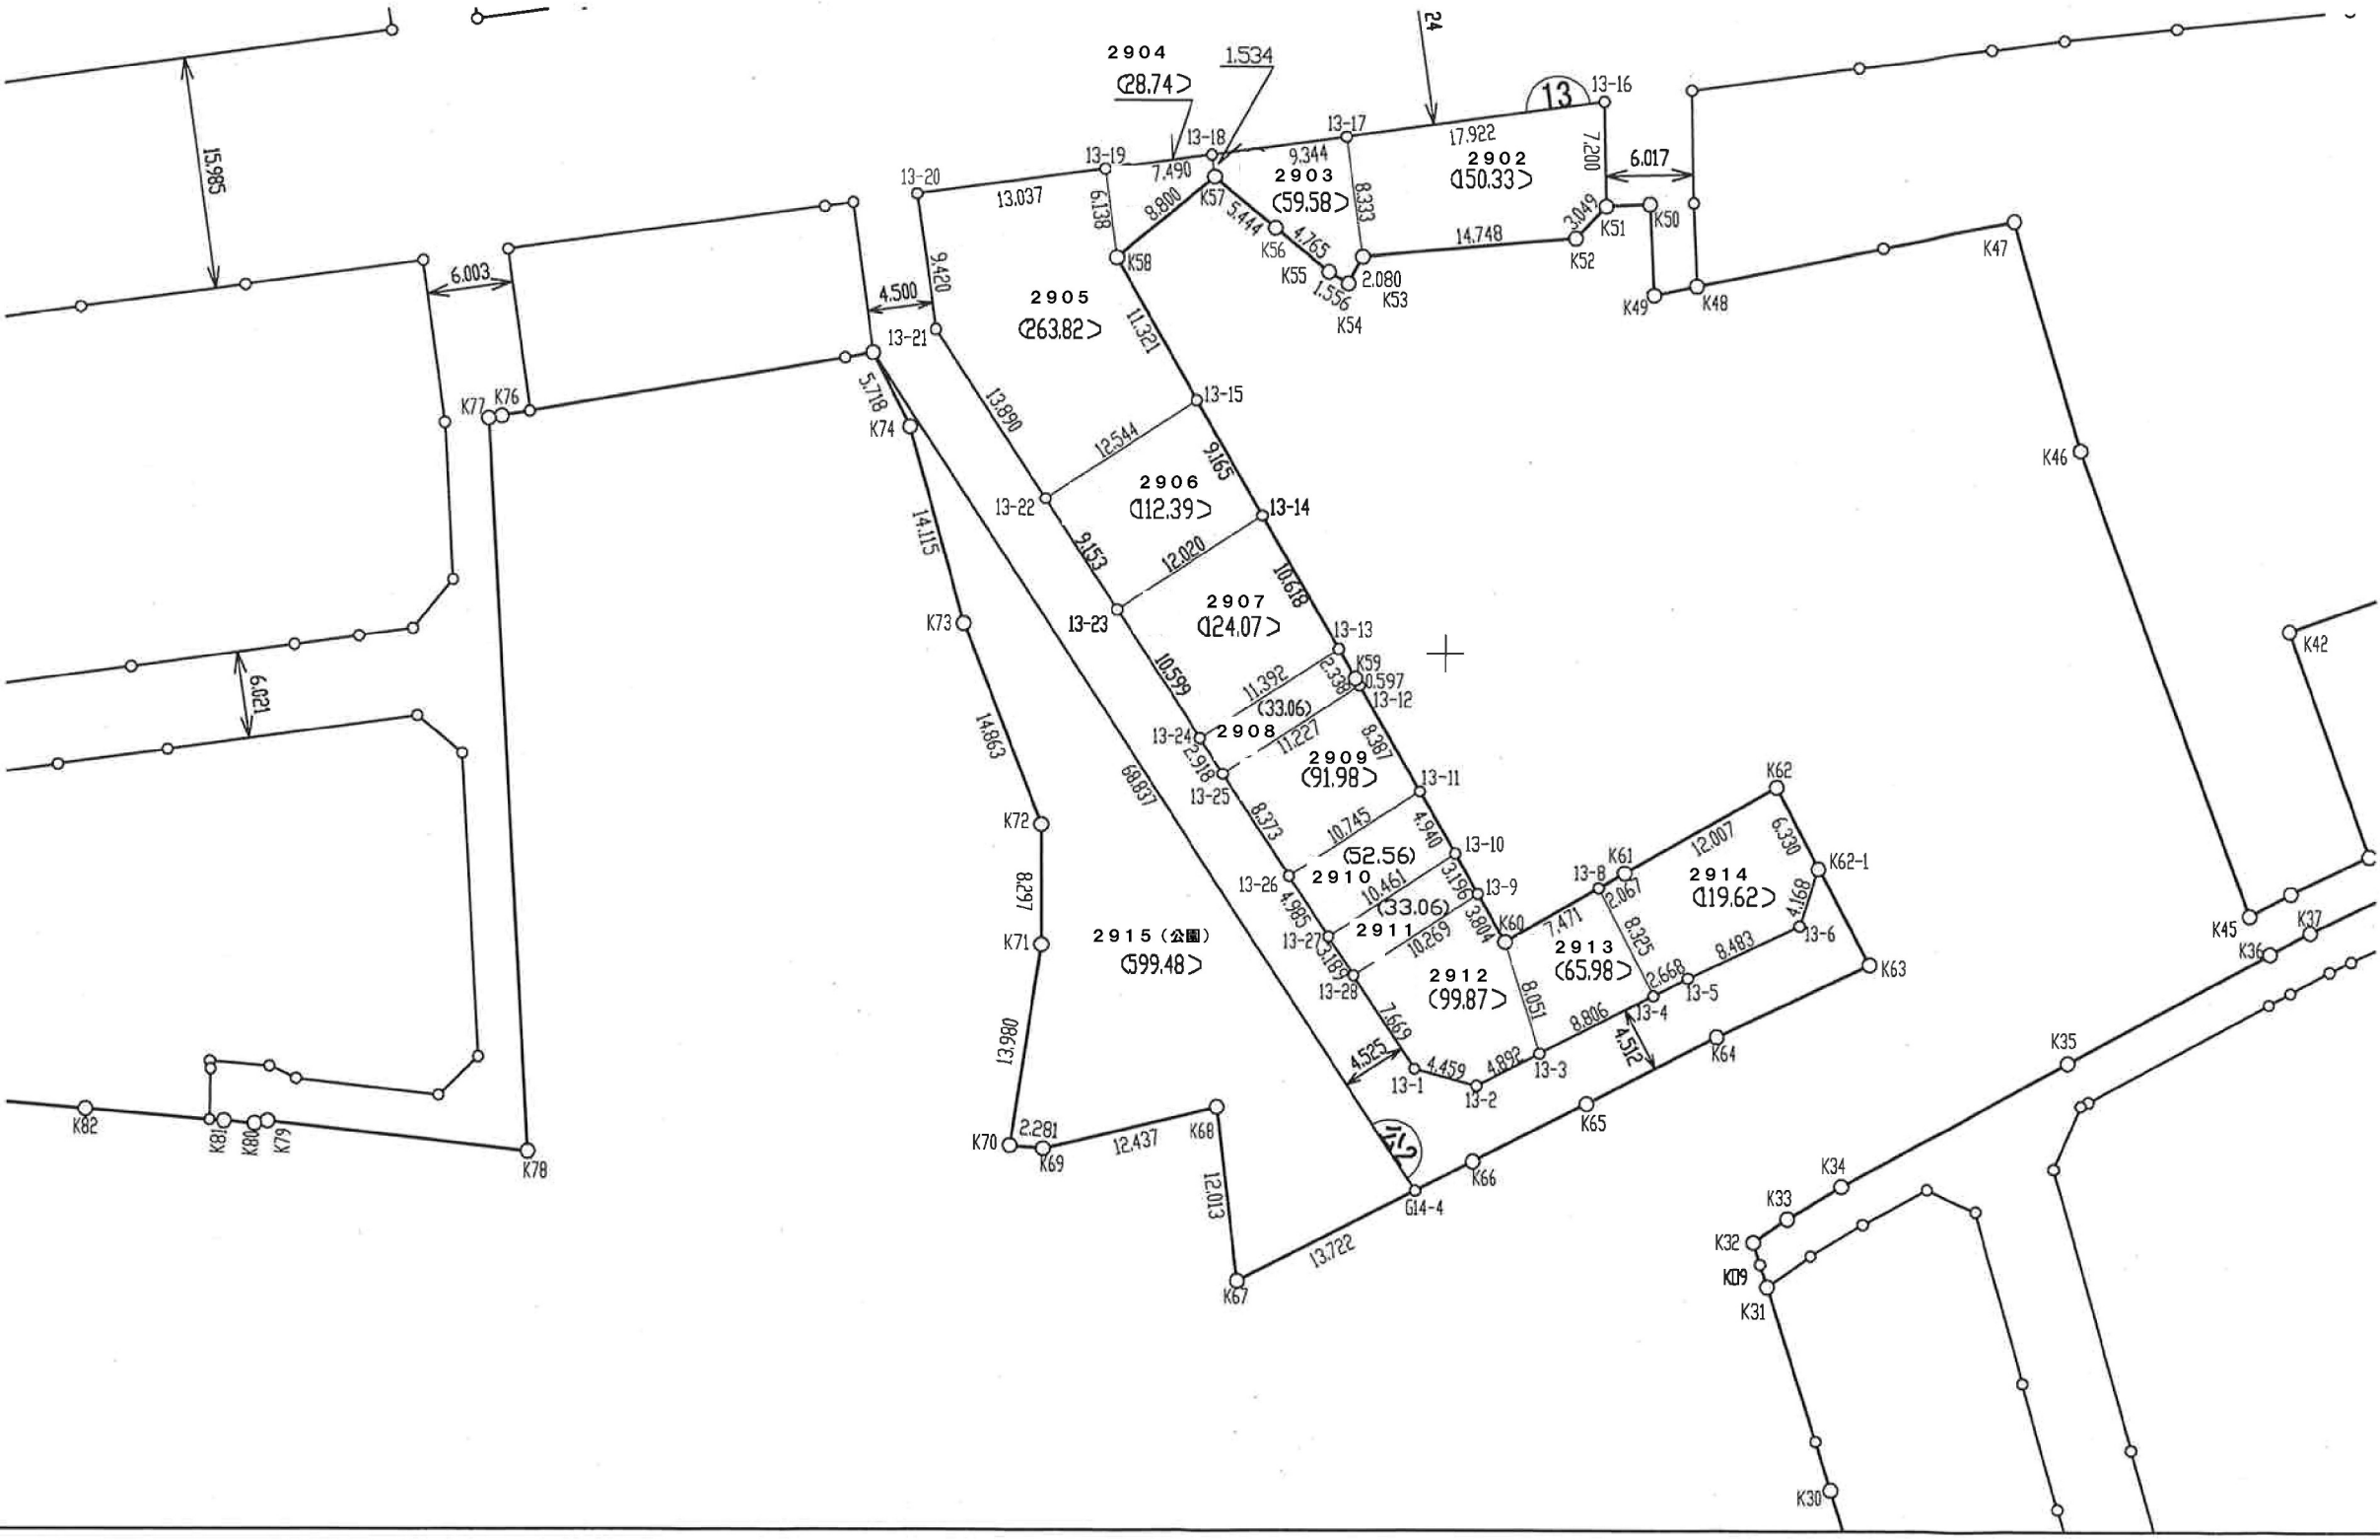

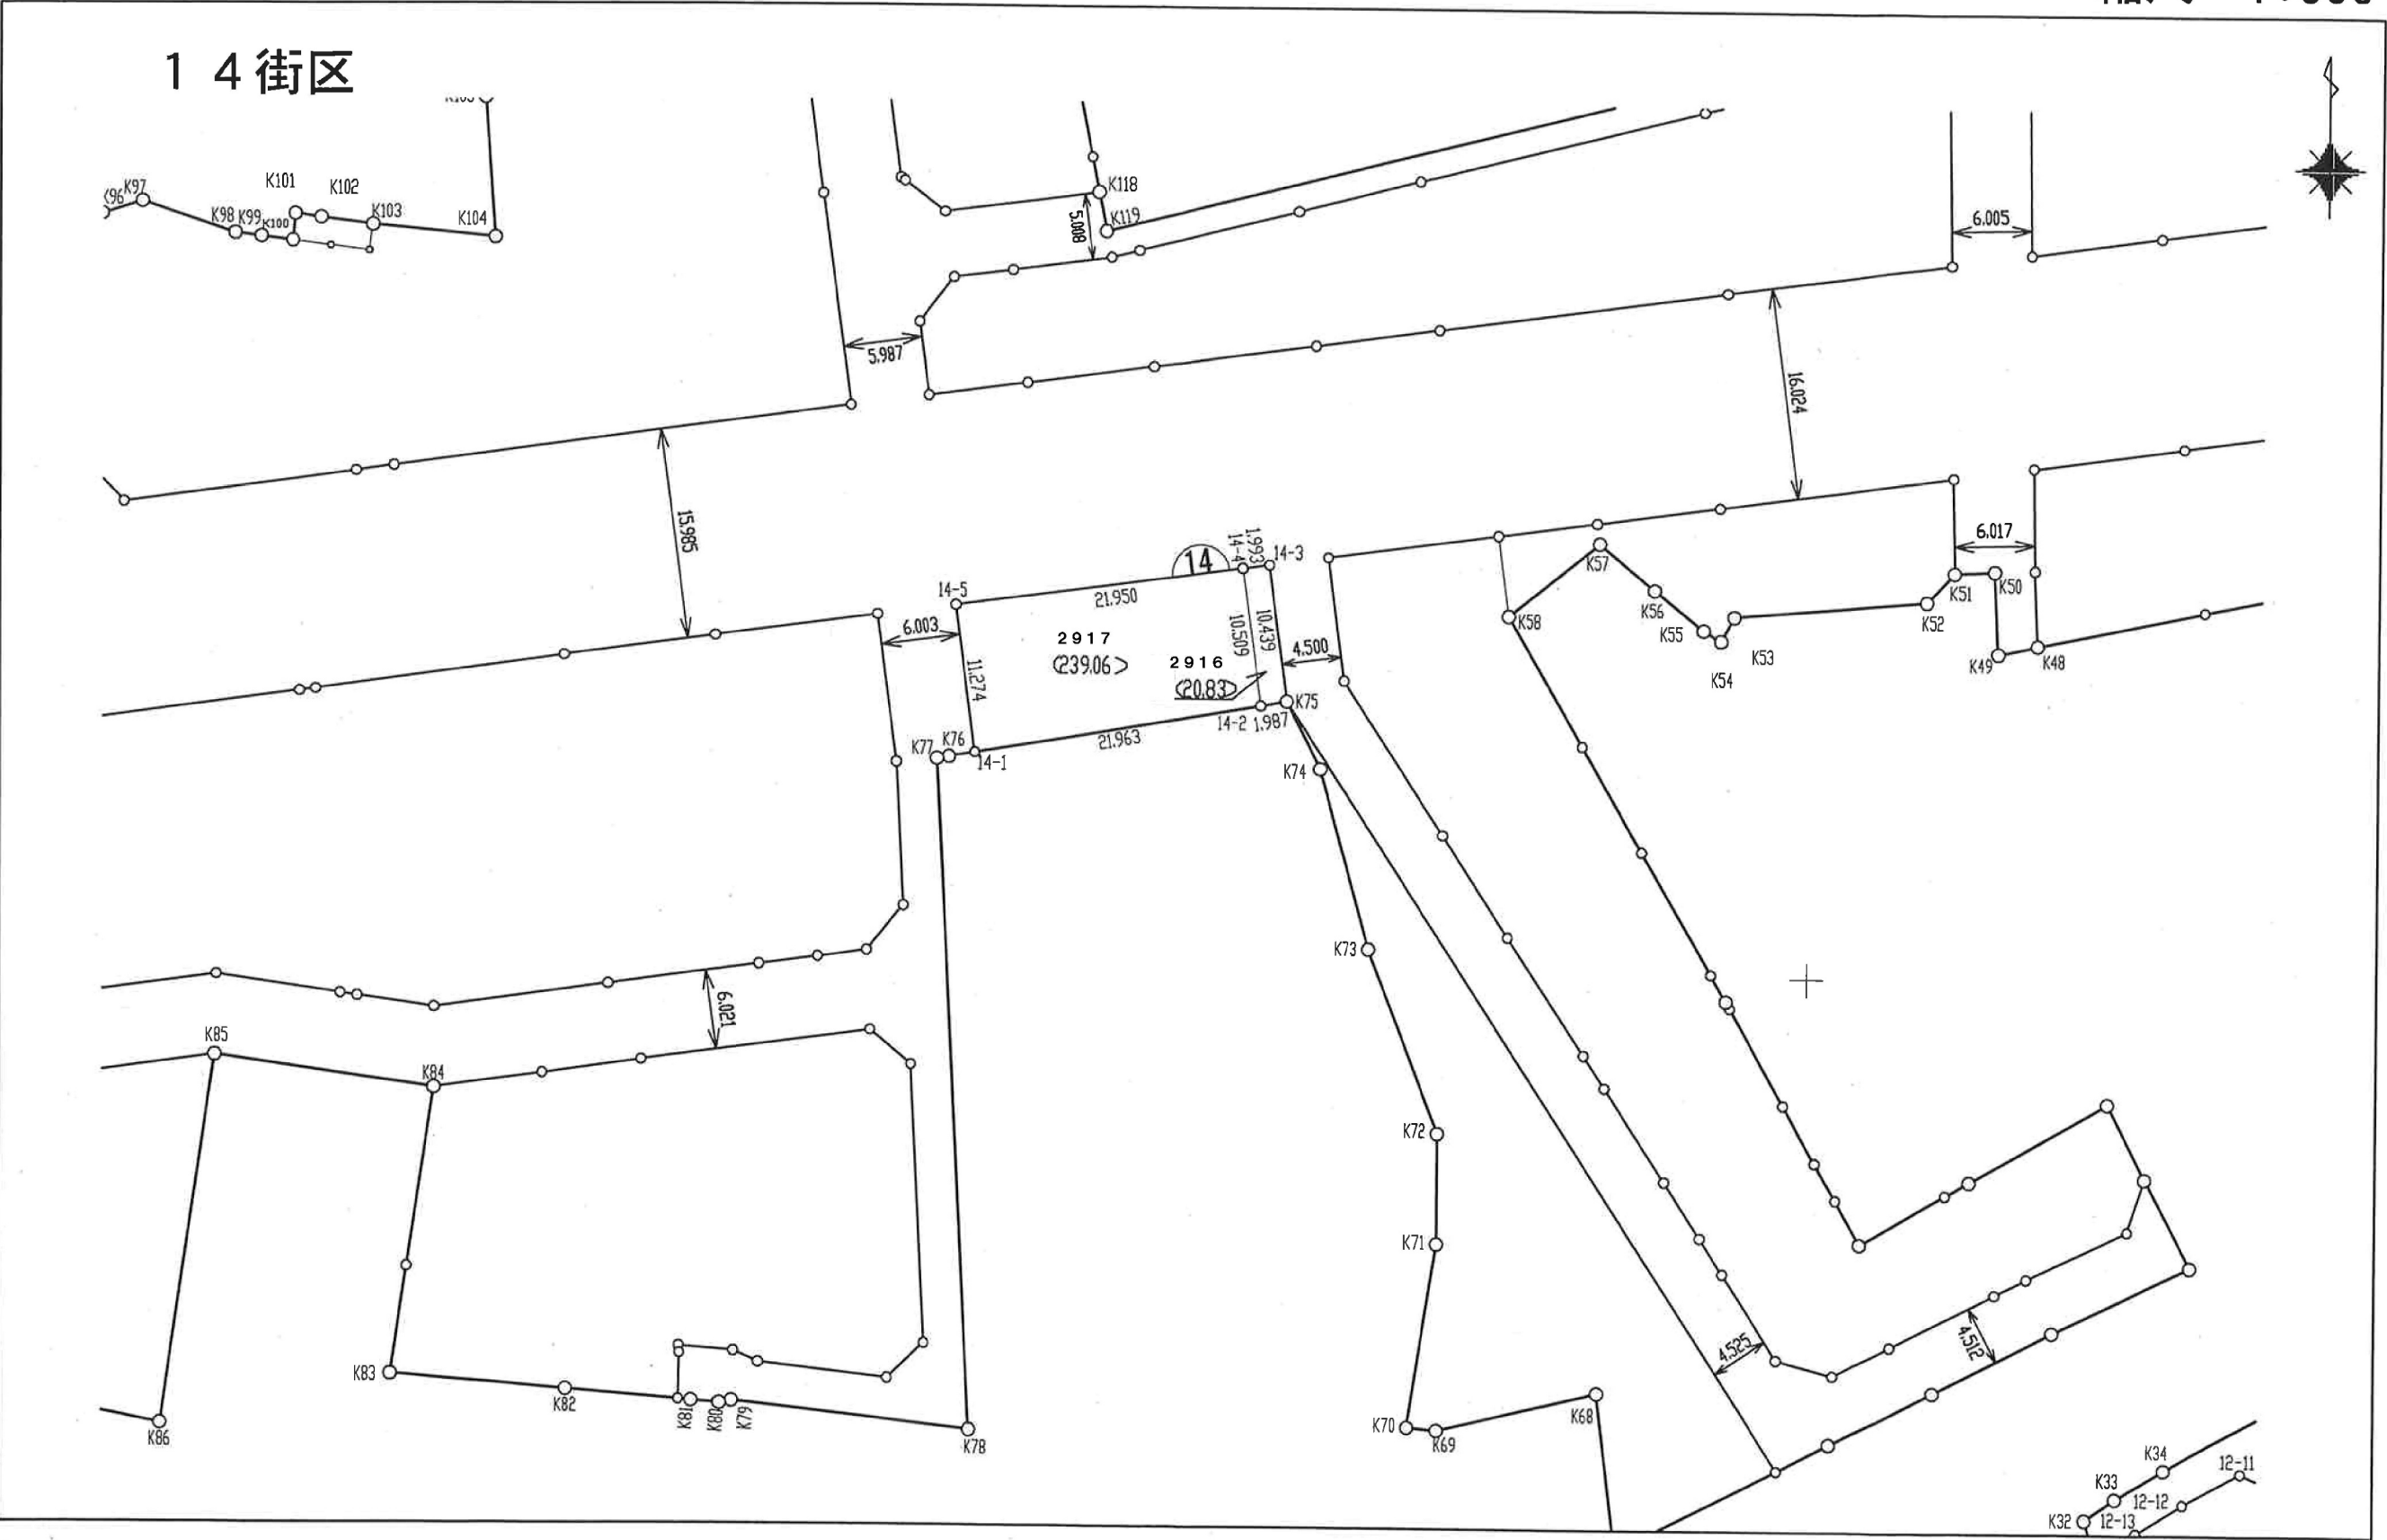

縮尺 1:500

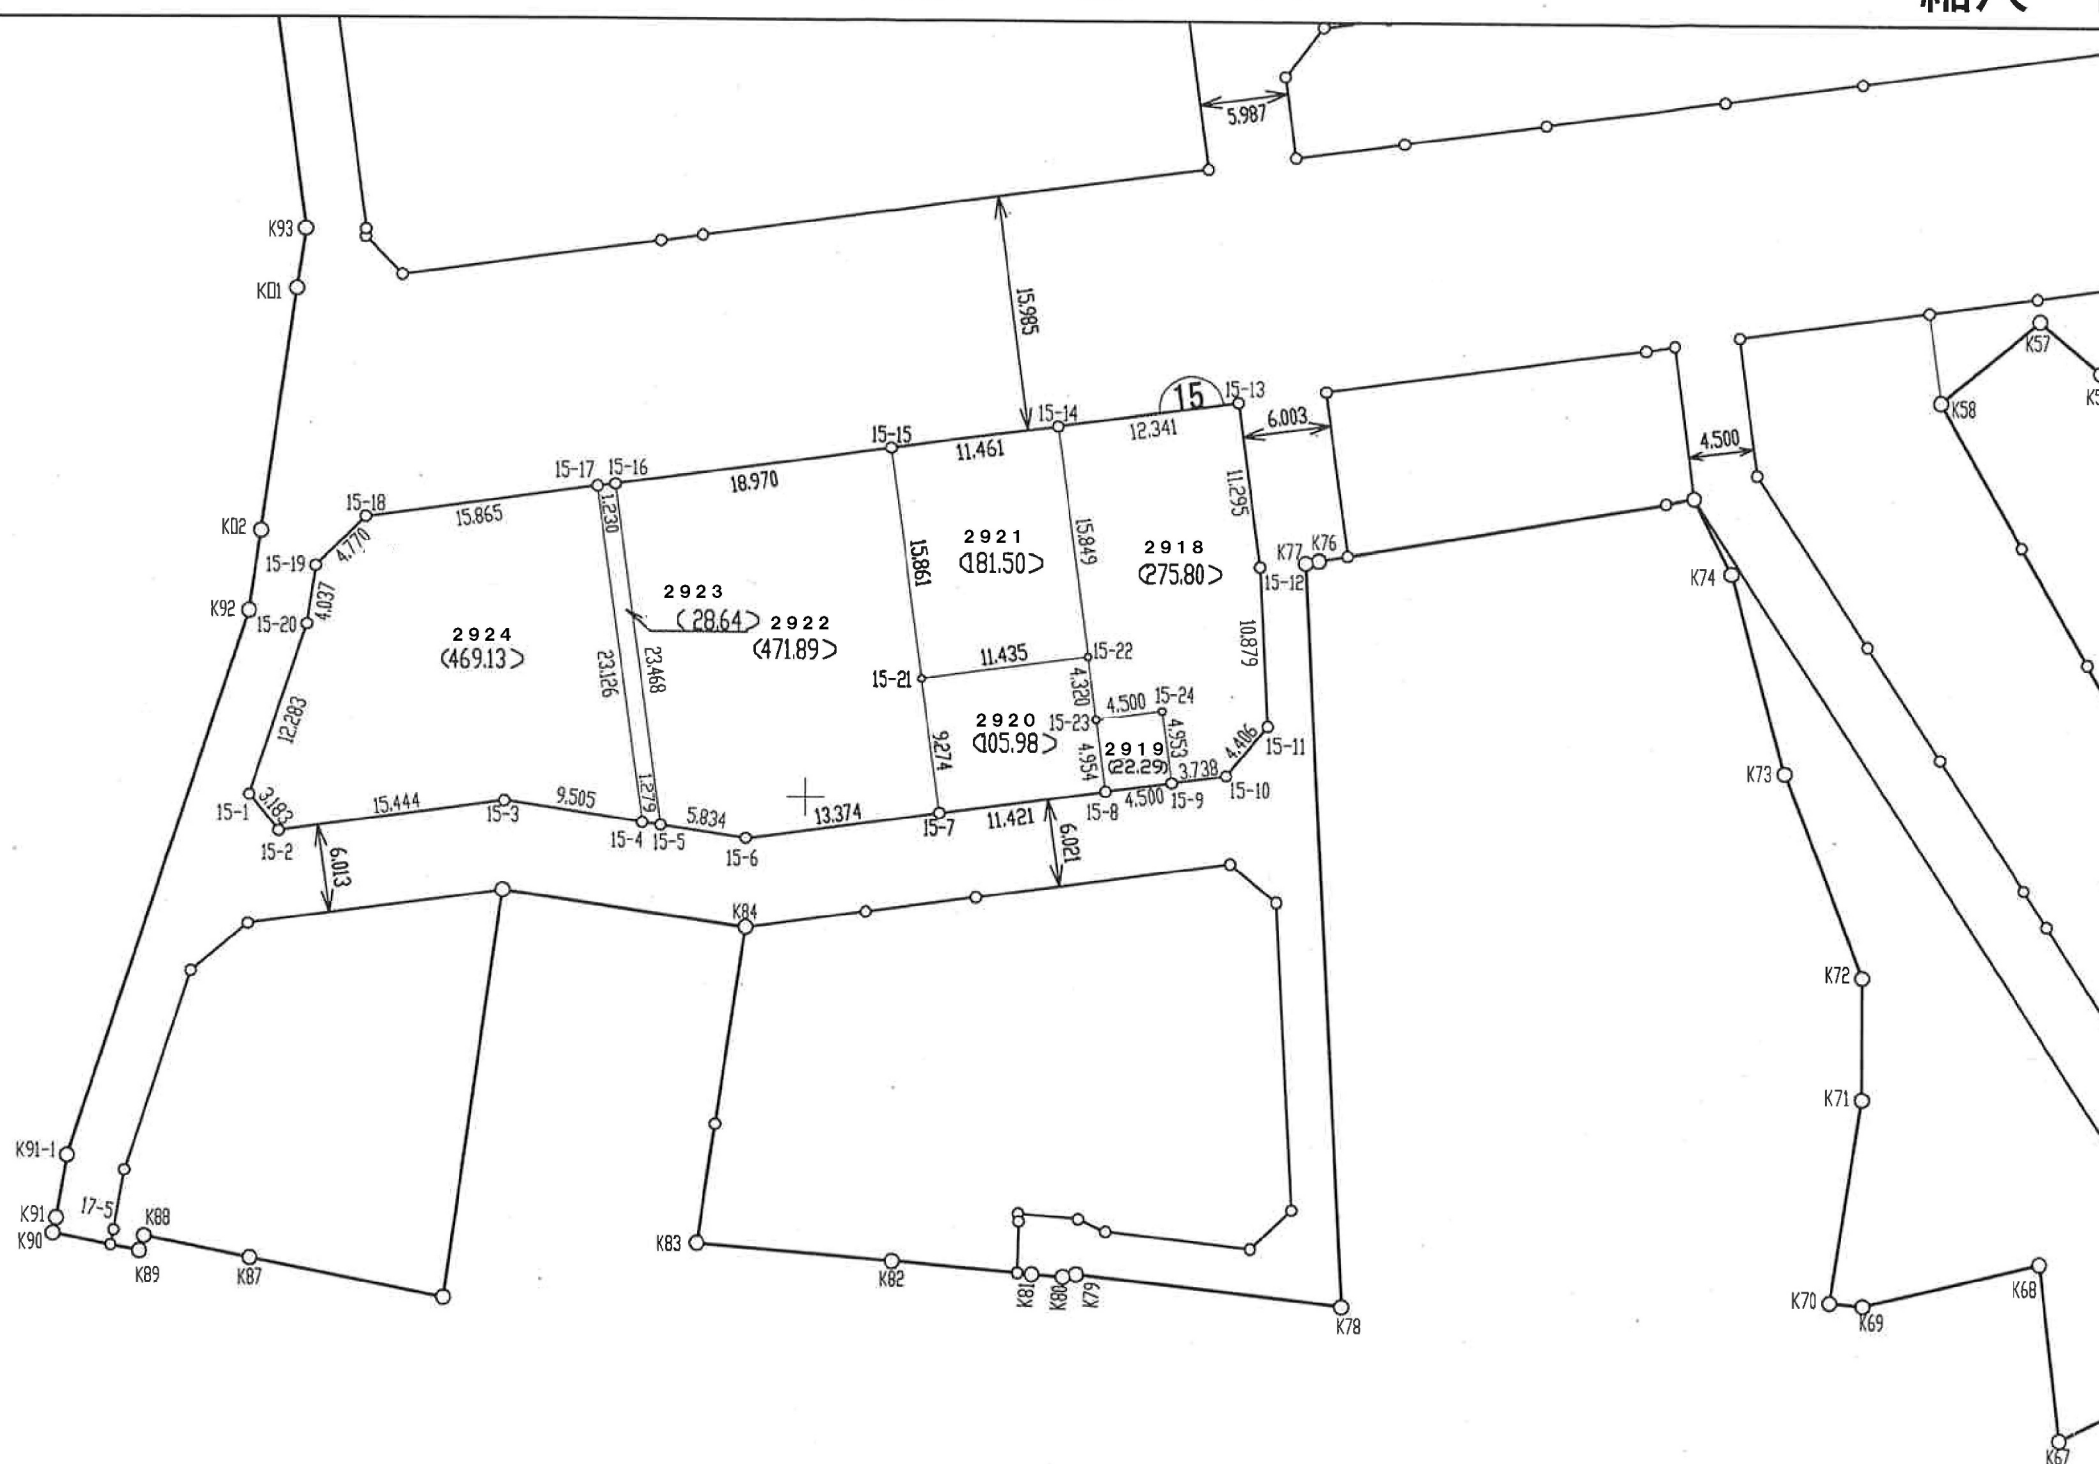

縮尺 1:500



画地出来形確認測量図

17 街区

