
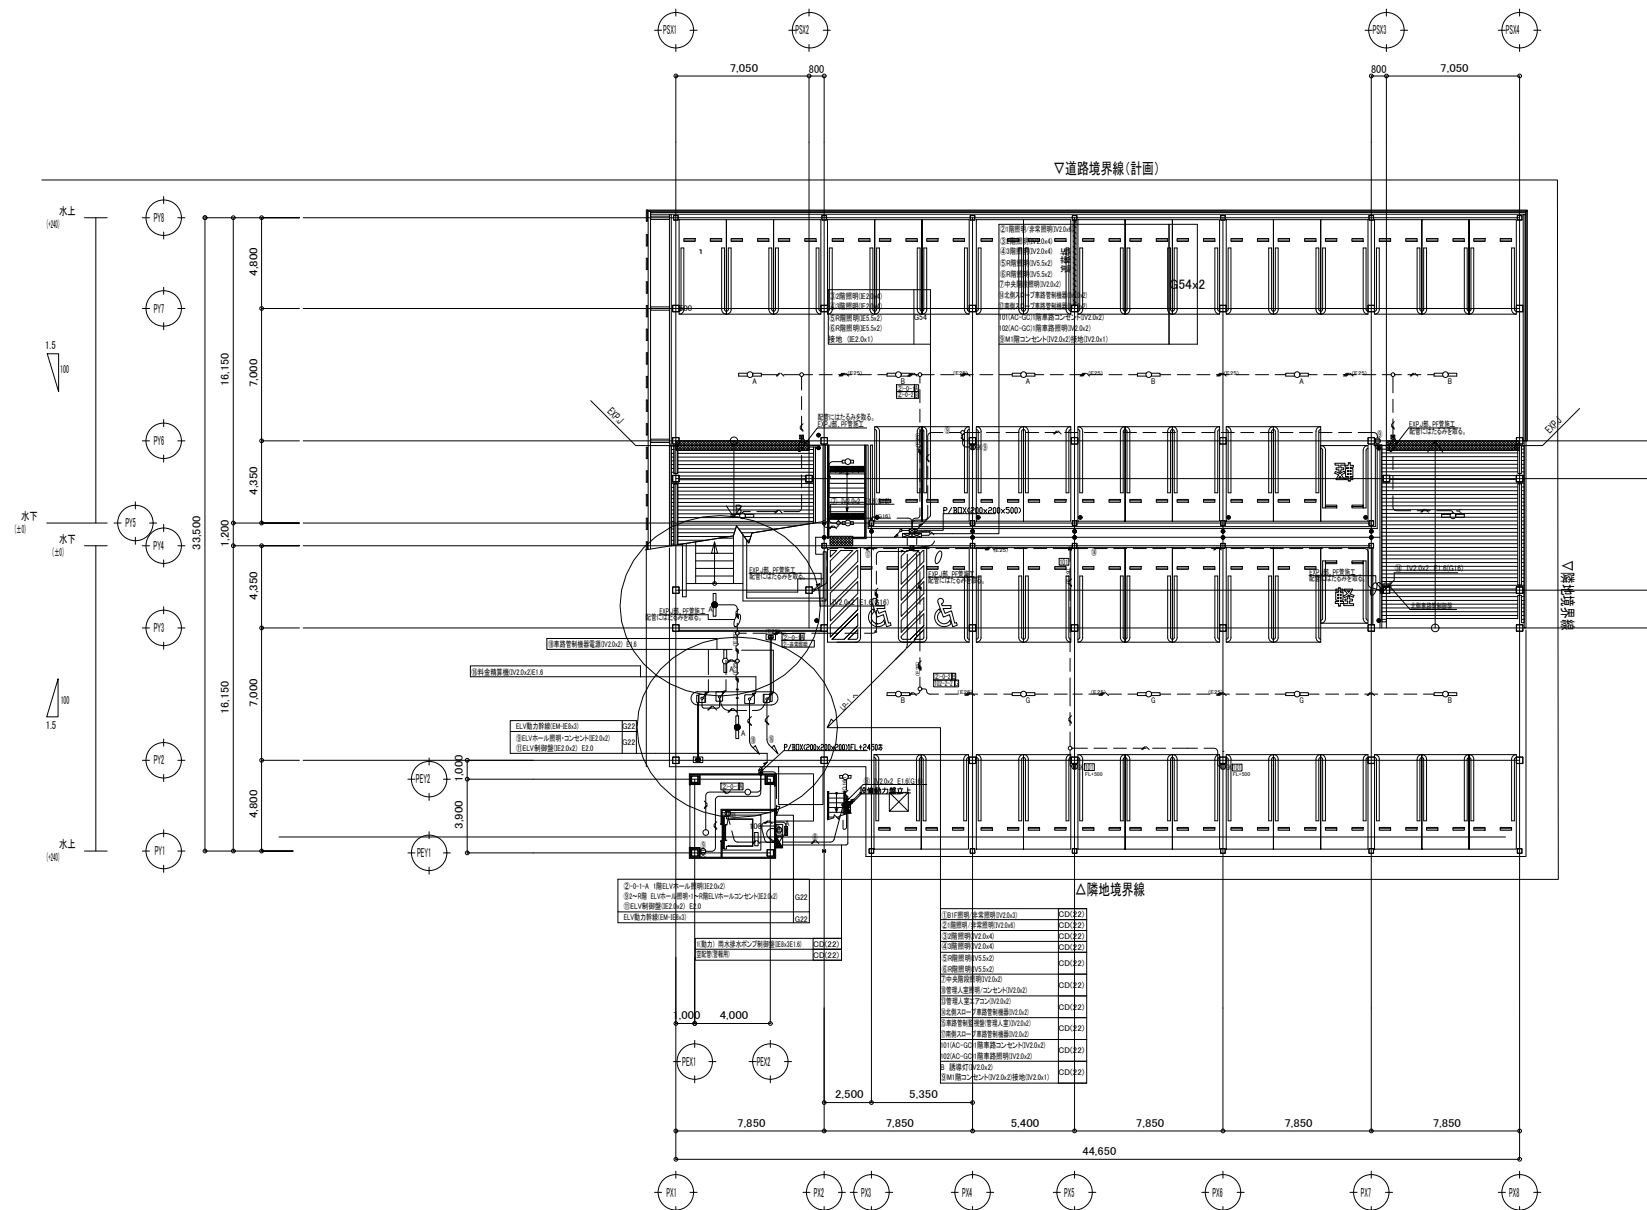


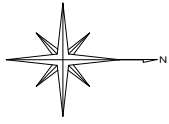


1階配置平面図 1/200

春日部市立病院 事務部 新病院整備課


春日部市立病院 新病院立体駐車場建設工事
(完成図)

電灯設備 1階平面図

No.
E-005
E-016
DEPT.
電

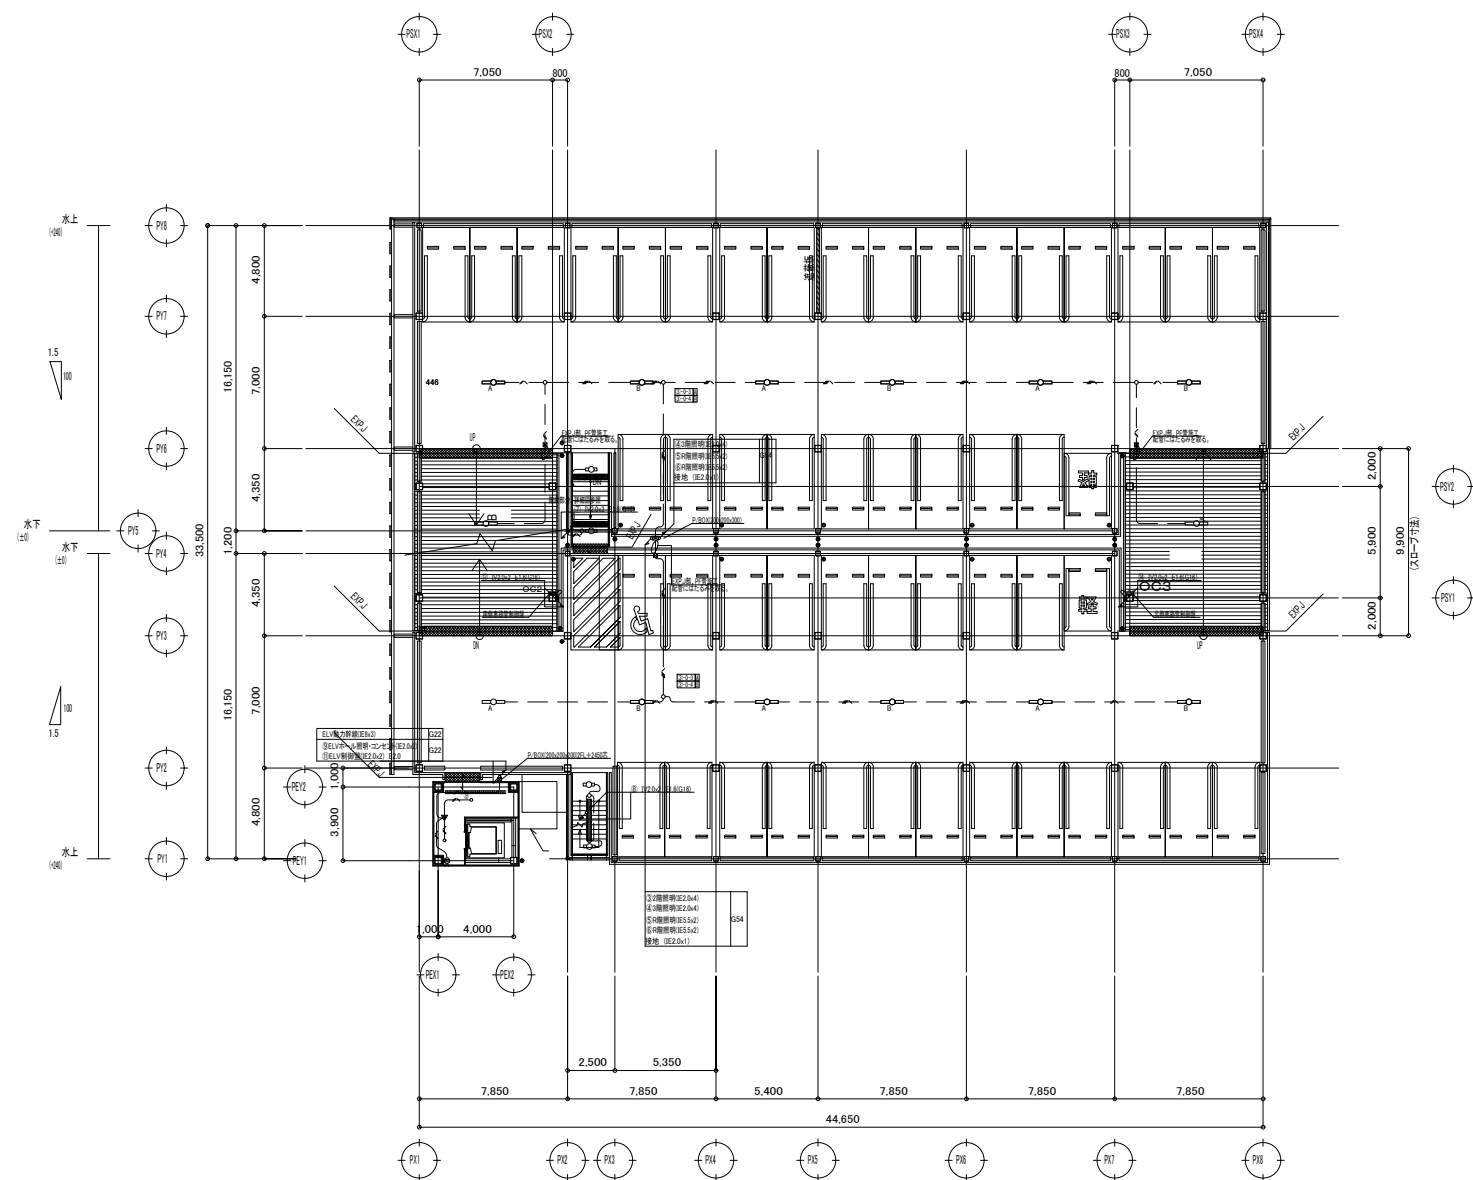


1/20

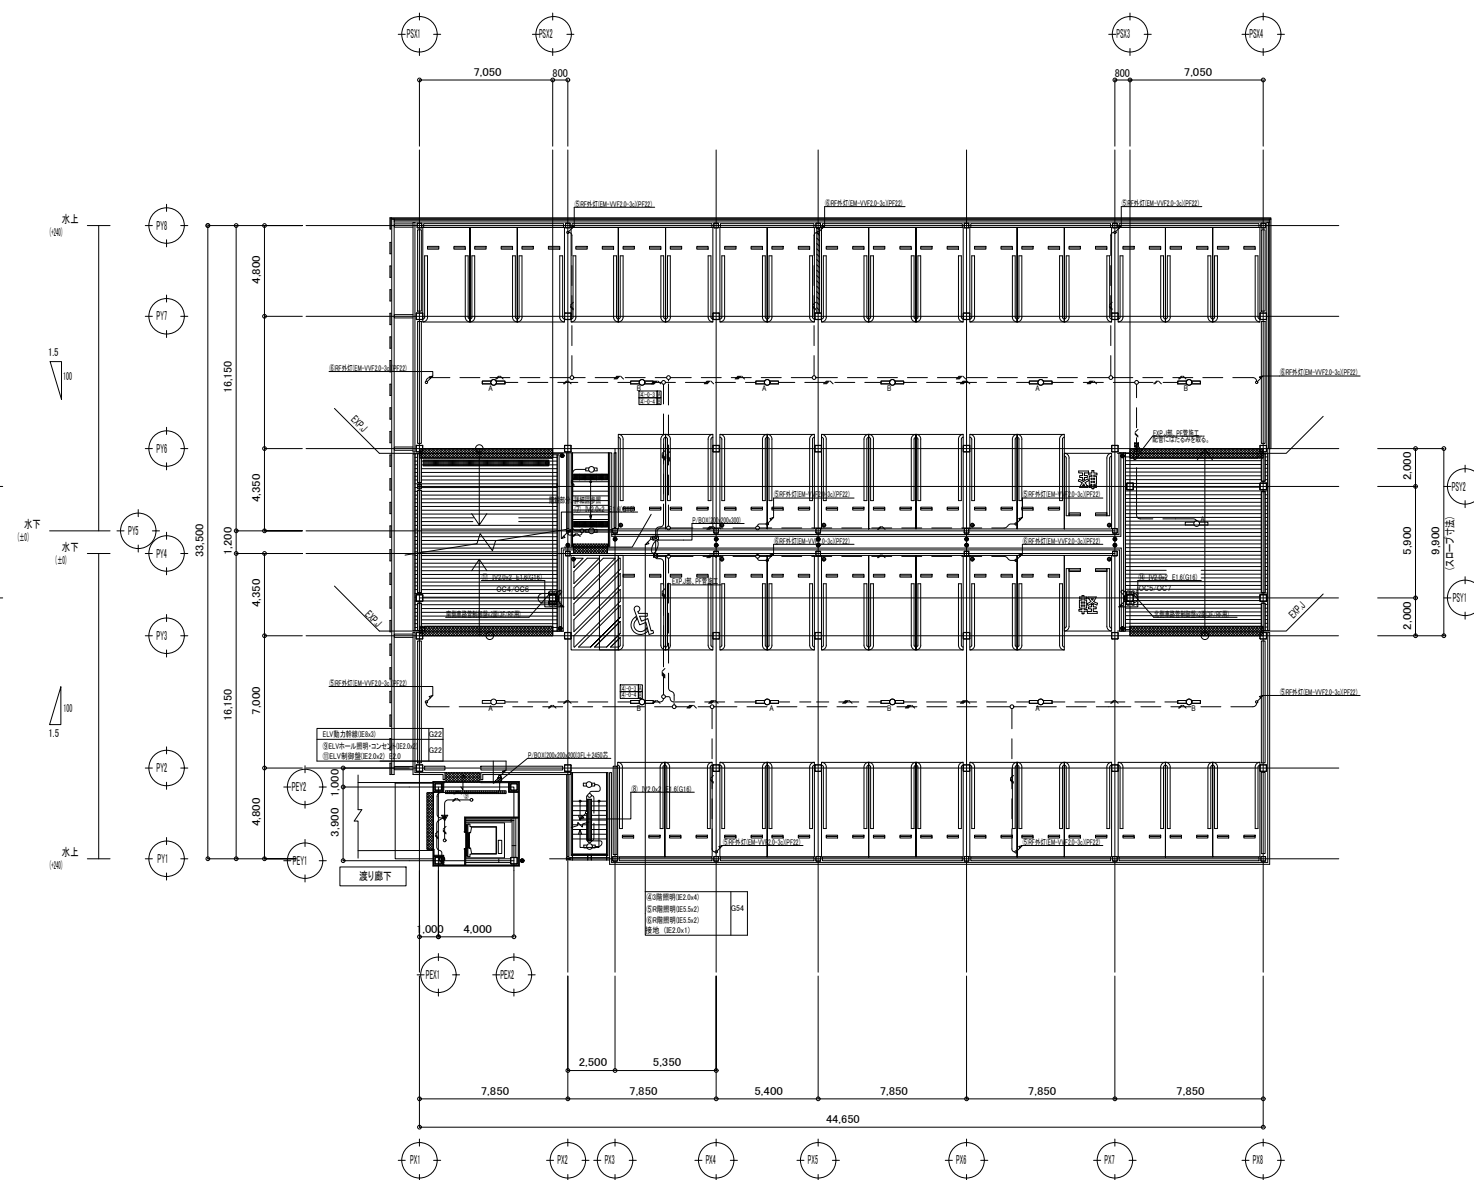

1/20

[illegible]

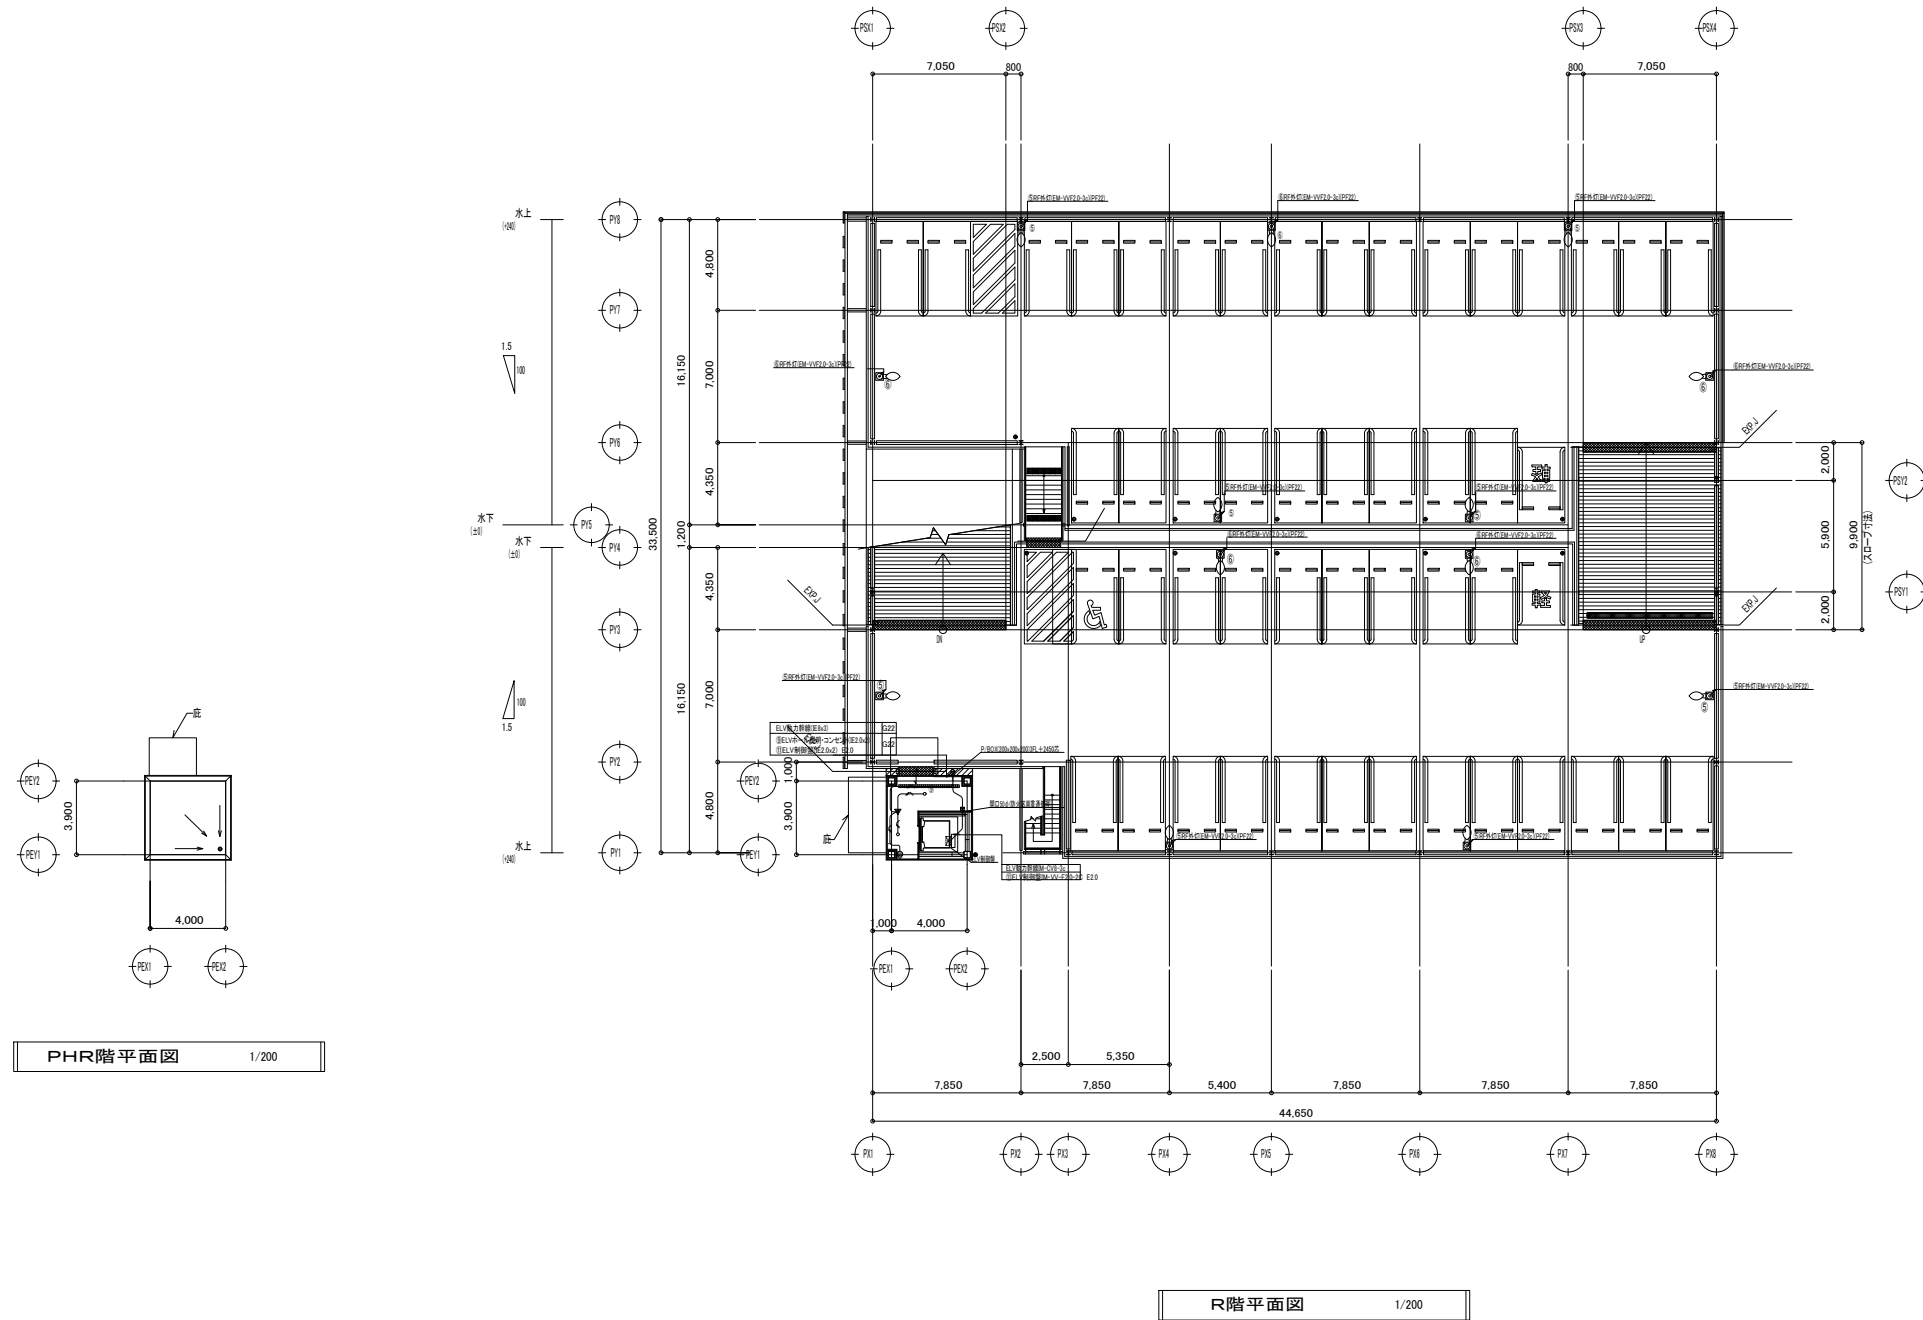

	No.
E-007	
E-016	
DEPT.	
電	